

# 紫波警察署桜町宿舎解体ほか工事

令和7年 1月

(仮眠室棟新築)

[illegible]

|                 |  |  |  |                            |     |    |                              |                      |                        |
|-----------------|--|--|--|----------------------------|-----|----|------------------------------|----------------------|------------------------|
| 紫波警察署桜町宿舎解体ほか工事 |  |  |  | 設計年月<br>令和7年 1月<br>(2025年) | 検 図 | 製図 | 図面内容<br>(仮居室棟新築)<br>表紙・図面リスト | 縮尺<br>A1:<br><br>A3: | 図面番号<br>建築意匠<br>A - 01 |
|                 |  |  |  |                            |     |    |                              |                      |                        |
| 設計図             |  |  |  |                            |     |    |                              |                      | 計画 消防 構造適用 省エネ適用       |



工事名

紫波警察署桜町宿舎解体ほか工事

Ⅰ. 工事概要

1. 工事場所

紫波郡紫波町桜町字大坪53番1の一部、53番7の一部

2. 敷地面積

211.42㎡

3. 工事規模

軽量鉄骨造 平屋建て 建築面積：54.09㎡、延床面積：54.09㎡

Ⅱ. 建築工事仕様

1. 共通仕様

図面、特記仕様書及び現場説明事項に記載されていない事項は、全て国土交通省大臣官房官庁営繕部監修「公共建築工事標準仕様書（建築工事編）（令和4年版）」（以下「標仕」という。）及び「公共建築改修工事標準仕様書（建築工事編）（令和4年度版）」（以下「改修標準仕様書」という。）による。

2. 特記仕様

（1）項目は、番号に○印の付いたものを適用する。

（2）特記事項は、○印の付いたものを適用する。

○印の付かない場合は、※印の付いたものを適用する。

○印と⊗印の付いた場合は、共に適用する。

（3）特記仕様書に記載の（ ）内表示番号は、標仕の当該項目、当該図又は当該表を示す。

（4）G印は、「国等による環境物品等の調達の推進に関する法律」に基づく「環境物品等の調達の推進に関する基本方針（令和4年2月閣議決定）」に定める判断の基準を満たす物品を示す。

章

項

目

特記事項

①

適用基準

○図面、本特記仕様書、標準仕様書及び改修標準仕様書に記載のない事項は次の基準による。

○建築物解体工事共通仕様書（令和4年度版）

○営繕工事写真撮影要領（令和5年版）

○建築工事標準詳細図（令和4年度版）

国土交通省大臣官房官庁営繕部

国土交通省大臣官房官庁営繕部

国土交通省大臣官房官庁営繕部

②

工事実績情報システムへの登録

○適用する

(1.1.4)

③

工事の記録等

報告による書式等

○監督職員の指示による

○標準仕様書1.2.4（4）により整備する工事写真については次による

○営繕工事写真撮影要領（令和5年度版）による工事写真撮影ガイドブック 建築工事編及び解体工事編 平成30年版

国土交通大臣官房官庁営繕部監修

④

施工管理技術者等

施工管理技術者

※施工管理技術者は、工事に相応した能力を有するものとし、資格等の能力を証明する資料を提出する。

電気保安技術者

※適用する

(1.3.2)

(1.3.3)

(1.3.5)

⑤

施工条件

※標準仕様書1.3.5(1)以外の施工条件については、監督職員の指示による

(1.3.5)

⑥

発生材の処理等

・発注者に引渡しを要するもの

・現場説明書による

・特別管理産業廃棄物の種類及び処理方法

・現場説明書による

・現場において再利用を図るものと及び再資源化を図るもの

・現場説明書による

○本工事で発生する建設廃棄物のうち、岩手県内の最終処分場（中間処理施設経由を含む）に搬入される産業廃棄物については、岩手県産業廃棄物税が課税されるので適正に処理すること。

⑦

材料の品質等

(1.4.2)

（1）本工事に使用する材料は、設計図面に定める品質及び性能のほか、通常有すべき品質及び性能を有するものとする。

（2）備考欄等に商品名が記載された材料は、当該商品又は同等品を使用するものとし同等品を使用する場合は監督職員の承諾を受ける。

（3）標準仕様書に記載されていない特別な材料の工法については、材料製造所の指定する工法とする。

⑧

技能士

(1.5.2)

適用工事種別

職種

技能検定の作業の種類

仮設工事

とび

○とび作業

鉄筋工事

鉄筋施工

○鉄筋組立て作業

コンクリート工事

型枠施工

○型枠工事作業

コンクリートブロック

コンクリート圧送施工

○コンクリート圧送工事作業

鉄骨工事

鉄工

○構造物鉄工作業

コンクリートブロックALCパネル、押出成形セメント板工事

ブロック建築

・コンクリートブロック工事作業

防水工事

防水施工

・エーエルシーパネル工事作業

・アスファルト防水工事作業

・ウレタンゴム系塗膜防水工事作業

・アクリルゴム系塗膜防水工事作業

・合成ゴム系シート防水工事作業

・塩化ビニルシート防水工事作業

・セメント系防水工事作業

・シーリング防水工事作業

・改質アスファルトシートーチ工法防水工事作業

・FRP防水工事作業

石工事

石材施工

・石張り作業

タイル工事

タイル張り

・タイル張り作業

木工事

建築大工

・大工工事作業

屋根・とい工事

建築板金

○内外装板金作業

スレート工事

スレート施工

○スレート工事作業

金属工事

内装仕上げ施工

○鋼製下地工事作業

左官工事

左官

○左官作業

建築工事

サッシ施工

・ビル用サッシ施工作業

ガラス施工

ガラス工事

・ガラス工事作業

自動ドア施工

自動ドア施工

・自動ドア施工作業

カーテンウォール工事

カーテンウォール施工

・金属製カーテンウォール工事作業

塗装工事

塗装

・建築塗装作業

○プラスチック系床仕上げ工事作業

・カーペット系床仕上げ工事作業

○ボード仕上げ工事作業

内装工事

内装仕上げ施工

○壁装作業

○建築配管作業

表装

表装

○壁装作業

配管

配管

○建築配管作業

路面標示施工

路面標示施工

・消融ペイントハンドマーカ－工事作業

・消融ペイントマシンマーカ－工事作業

造園

造園

・造園工事作業

⑨

化学物質の濃度測定

※適用する

測定時期

・現場説明書による

○監督員の指示による

(1.5.9)

⑩

技術検査

・中間技術検査 実施回数（ ）回

実施する段階（ ）

(1.6.2)

⑪

完成時の提出図書

工事完成時の提出図書

※標準仕様書1.7.2及び1.7.3による

完成図の提出（ ）部

○下記による

・監督員の指示による

提出仕様（○紙ベース 製本A2判（見開きA1判）：1部、A4判（見開きA3判）：2部）

（○電子データ 電子成果品 CD-R：2部）

保全に関する資料の提出（ ）部

○下記による

・監督員の指示による

提出仕様（○紙ベース A4判ファイル綴じ：1部）

（○電子データ 電子成果品 CD-R：2部）

(1.7.1～1.7.3）（表1.7.1）

(1.2.2）(1.2.3)

⑫

施工図及び施工計画書

施工図及び施工計画書の提出について

（1）施工図の記載内容及び記載水準は、建設大臣官房官庁営繕部監修「建築・設備工事施工図の描き方（平成元年版）」に準ずるものとする。

（2）本工事に係る施工図及び施工計画書の著作権者の権利は、当該建物における使用に限り発注者に移譲するものとする。

（3）提出部数は、監督員の指示による。

工事完成時に完成写真を撮影し、監督職員に提出する

撮影箇所及び提出サイズ、仕様

⊗監督員の指示による

○営繕工事写真撮影要領による工事写真撮影ガイドブック（令和5年版）による

⑬

完成写真

（1.7.1～1.7.3）（表1.7.1）

⑭

設備工事との取合い

施工範囲

○図示した貫通孔、開口部の型枠及びそれらの補強

○図示した壁、天井の仕上材、下地材の切り込み及び下地材の補強

・駆動装置が電動による建具類の2次配線及び操作スイッチ

・自動閉鎖装置取付けの面所の切り込み及び補強

○他指示するところ

施工図

設備機器の位置、取合い等が検討できる施工図を提出して、監督員の承諾を受ける。

本工事完成 年後の経年検査

○なし

・あり

⑮

経年検査

（2.3.1）

①

監督員事務所

※設ける

（規模、仕上げの程度、設備、並びに備品等の種類・数量等は現場説明書による）

○設けない

(2.3.1)

②

工事用水

構内既存の施設

※利用できない

・利用できる（※有償 ・無償）

(2.3.1)

③

工事用電力

構内既存の施設

※利用できない

・利用できる（※有償 ・無償）

(2.3.1)

④

足場等

※設置する足場及び作業構台は、関連工事等の関係請負者に無償で使用する。

○昇降足場：（参考）くさび緊結式足場（手すり先行型）

※足場を設ける場合は、「手すり先行工法に関するガイドライン」について（厚生労働省 平成21年4月24日）の「（別紙）手すり先行工法等に関するガイドライン」に基づき、足場の組立、解体、変更の作業時及び使用時には常時、すべての作業場について手すり、中核及び幅木の機能を有するものを設置しなければならない。

(2.2.4)

⑤

土留め

材料及び工法（施工箇所は図示による）

※標準仕様書 表3.2.1による

・A種

○B種

・C種（土質： 受渡場所： ）

・D種

D種の場合 品質：細粒分（74μm以下）の含有率（重量百分率）の上限を50%未満とする

(3.2.3）（表3.2.1）

⑥

建設発生土の処理

※構外搬出適切処理

・構内指定場所に敷均し

・構内指定場所に堆積

・構外指定場所に処分（搬出調書等を提出する）

(3.2.5)

⑦

山留め

鋼や板等の搬去後の処理

※直ちに砂等で充填する

・山留の存置 ・行う（存置範囲等 ※図示）

・行わない

(3.3.3)

⑧

騒音振動の防止

低騒音型、低振動型建設機械指定要項に基づき指定された建設機械を使用する。

(3.3.3)

⑨

地下防護層

※適用する

（○ポリエチレンフィルム厚さ0.15mm以上 ・適用しない）

(4.6.5)

⑩

施工範囲

○図示による

(4.6.5)

⑪

加工及び組立て

下記以外は構造関係特記仕様書による。

鉄筋には、点付け溶接を行わない。また、アークストライクを起こしてはならない。

(5.3.1)

⑫

コンクリートの仕上り

下記以外は構造関係特記仕様書による。

合板せき板を用いるコンクリートの打放し仕上

(6.2.5）（表6.2.4）

⑬

鉄骨工事

① 鋼止め塗装

塗料の種類

耐火被覆材の接着する面の塗装範囲

・図示による

耐火被覆材の接着する面以外の塗装範囲

※標準仕様書7.8.2（1）による

・図示による

下記以外の塗料の種類は、標準仕様書1.8章による

・鉄骨鉄筋コンクリート造の鋼製スリープで鉄骨に溶接されたものの内側の鋼止めの塗料の種類

※A種 ・B種

・耐火被覆が接着する面の種類

・

・材料、工法等

(7.9.2～7.9.8)

種類

材料・工法

耐火性能（時間）

適用箇所（部位・部分）

・乾式吹付けロックウール

・半乾式吹付けロックウール

・湿式ロックウール

・

・繊維混入けい酸カルシウム板

・高断熱ロックウール

・ラス張りモルタル塗り

・耐火塗料

⑭

耐火被覆材


[illegible]



[illegible]

|                 |  |  |  |  |                            |                  |  |                |                |      |    |      |       |
|-----------------|--|--|--|--|----------------------------|------------------|--|----------------|----------------|------|----|------|-------|
| 紫波警察署桜町宿舎解体ほか工事 |  |  |  |  | 設計年月<br>令和7年 1月<br>(2025年) | 図面内容 (仮眠室棟新築)    |  | 縮尺             | 図面番号<br>A - 03 | 建築意匠 |    |      |       |
|                 |  |  |  |  |                            | 新築工事 特記仕様書 ( 2 ) |  | A1:<br><br>A3: |                | 計画   | 消防 | 構造選別 | 省エネ選別 |
| 設計図             |  |  |  |  |                            |                  |  |                |                |      |    |      |       |



1. 長尺金属板葺

屋根の工事

2. 折版葺

3. 粘土瓦葺

4. と い

5. ルーフドレイン

1. アルミニウム及びアルミニウム合金の表面処理

金属工事

2. 鉄鋼の亜鉛めっき

13.2.2

施工箇所

板及びコイルの種類

塗膜の耐久性の種類めっき付着量等

葺板の寸法厚さ (mm)

屋根葺形式

備考

※ JIS G 3322の屋根用コイル

・ 立平葺

・ 瓦掛葺 (心水なし)

・ 横葺

下葺材料

・ アスファルトルーフィング 940

・ 改質アスファルトルーフィング下葺材 ( 一般タイプ ・ 複層葺材タイプ ・ 粘着層付タイプ )

工法

建築基準法に基づき定まる風圧力に対応した工法

・ 図示による

横葺の場合のケラバ納め ・ つかみ込み納め ・ けらば包み納め

雪止め ・ 設置する ( 施工箇所 ・ 図示 )

13.3.2 (表13.2.1)

施工箇所

形式

山高、山ピッチによる区分山高 山ピッチ

耐力による区分

材料による区分

厚さ (mm)

軒先面戸板

屋根

※ はせ縁の型

○ 図示

・ ( ) 種

※ 銅板製

・ 有

・ 無し

材質の種類: ( )

塗膜の耐久性、めっき付着量等の種類及び記号: ( )

断熱材 ・ 有り (種類: 厚さ (mm) 防火性能: 時間)

○ 無し

工法

建築基準法に基づき定まる風圧力に対応した工法

・ 図示による

積雪荷重に対応した工法 ・ 適用する ( 図示 ) ・ 適用しない

折版のけらば納め ※ けらば包みによる方法

13.4.2

施工箇所

種類

製法による区分

形状による区分

寸法による区分

大きさ

産地

役物瓦の種類

雪止め瓦

JAS A 5208に基づく凍害試験

・ 行う ・ 行わない

瓦枚木 材質 ※ 杉

寸法 ※ 幅21×高さ15 (mm) 以上

棟補強用心材 材質 ※ 杉

寸法 ※ 幅40×高さ30 (mm) 以上

瓦緊結用釘又はねじ 種類 径 長さ

棟補強に使用する金物等 材質 ・ ステンレス製 ・ 亜鉛めっき処理銅製

形状・寸法・留付け方法 ※ 図示

13.4.3

工法

建築基準法に基づき定まる風圧力又は地震力に対応した瓦の緊結方法などの工法

風圧力 ・ 図示による

地震力 ・ 図示による

瓦緊結用釘又はねじの有効長さの最小値 ( ) mm

瓦枚木の留付け工法 ・ 図示による

棟の工法

・ 7寸丸伏せ棟又は F 型用冠瓦伏せ棟

・ のし積み棟

面戸、雀口、葺土の露出する瓦接合部に仕上をする場合

・ モルタルによる ・ 瓦葺き用しっくいによる

材料

といの材種 ・ 配管用銅管 ・ 硬質ポリ塩化ビニル管 ○ 図示 (表13.5.1)

・ 表面処理銅板 ( ・ 表面及び裏面の塗装の種類: ・ 耐酸被覆銅管 )

13.5.2

とい受金物の在、経常、取り付け間隔

※ 標準仕様書 表13.5.2による

足金物の材種、形状、取り付け金物

※ 標準仕様書 表13.5.2による

多雪地域の場合の軒といの取付け間隔 0.5m以下 ・ 図示による

JCN 301によるルーフトレインの種類及び呼び (13.5.2) (表13.5.1)

種 類

呼び

施工箇所

・ ろく屋根用たて形 I 型

ねじ込み式

・

・ ろく屋根用横形 I 型

ねじ込み式

・

・ バルコニー中継用

・ ねじ込み式 ・ 差し込み式

・

・ バルコニー用

・ ねじ込み式 ・ 差し込み式

・

表面処理 (14.2.1) (表14.2.1)

種 別

色合い等

施工箇所 (成形板、笠木、建具以外)

・ AB-1種

・ AB-2種

・ AC-1種

・ AC-2種

・ BA-1種

・ BA-2種

・ BB-1種

・ BB-2種

・ BC-1種

・ BC-2種

・ C 種

・ 常温乾燥形の塗装の場合 ( )

陽極酸化被膜の着色方法 ※ 二次電解着色 ・ 三次電解着色

14.2.2 (表14.2.2)

表面処理方法

種 別

施工箇所 (手すり、タラップ以外)

・ 熔融亜鉛めっき

・ A 種

・ B 種

・ C 種

・ 電気亜鉛めっき

・ D 種

・ E 種

・ F 種

③


⑤

左官工事

5.マスチック塗材塗り  
6.しっくい塗材

| 種類            | 呼び名       | 防火材料          | 仕上の形状       | 工法      | 耐候性         |
|---------------|-----------|---------------|-------------|---------|-------------|
| ・複層仕上塗材       | ・複層塗材 C E | ・適用する<br>・しない | ・ゆず肌状       | ・吹付     | ・耐候性3種<br>・ |
|               | ・複層塗材 R E |               | ・凸部処理       | ・ローラー塗り |             |
|               | ・複層塗材 S i |               | ・凹凸状        |         |             |
|               | ・複層塗材 E   |               |             |         |             |
| ・可とう形複層塗材 C E | ・ゆず肌状     | ・吹付           | ・耐候性3種<br>・ |         |             |
| ・防水形複層塗材 CE   | ・ゆず肌状     | ・吹付           |             |         |             |
|               | ・凸部処理     | ・ローラー塗り       |             |         |             |
|               | ・凹凸状      |               |             |         |             |
| ・軽量骨材<br>仕上塗材 | ・吹付用軽量塗材  | ・適用する<br>・しない | ・砂壁状        | ・吹付け    |             |
|               | ・こて塗用軽量塗材 | ・適用する<br>・しない | ・平たん状       | ・こて塗り   |             |

複合仕上げ塗材の上塗材 (15.6.2) (表15.6.2)

樹脂 ・ アクリル系 ・ シリカ系 ・ ポリウレタン系 ・ アクリルシリコン系 ・ ふっ素系  
外観 ・ つやあり ・ つやなし ・ メタリック  
溶媒 ・ 溶剤系 ・ 弱溶剤系 ・ 水系

種別 ・ A 種 ・ B 種 (15.7.2) (表15.7.1)

下地の種類 ( )

標準仕様書 5.10.1による場合以外の下地への適用 ( ) (15.10.2)

材料 ・ 標準仕様書 15.10.2(1)(ア)、(イ)による  
色しっくい ・ 適用する ・ 適用しない (15.13.3) (表15.10.1～表15.10.4)

調合及び塗厚 ※ 標準仕様書 15.10.3(1)による  
既調合しっくい (15.10.4) (表15.10.5)

現場調合しっくい ※ 標準仕様書 15.10.3(1)による  
既調合しっくいの上塗り仕上げ工法 (15.10.4) (表15.10.5)

・ なで切り仕上げ ・ バターン仕上げ

材料 (15.11.2)

土壁用のりの種類 ※ つままた ・ ふのり ・ ぎんなんそう ・ 粉末海藻  
砂壁用のりの種類 ※ ふのり ・ つのまた ・ こんにゃくのり ・ にかわ ・ 合成高分子系混和剤  
土上の種類 ・ 土物土岩 ( ) ・ 大津仕上げ ( )  
色砂の種類 ・ 天然砂と岩石の砕石 ・ 人工的に着色 ・ 製造したもの (15.11.4)

建築基準法に基づく耐力壁の指定がある場合の塗厚 ・ 図示による (15.11.5) (表15.11.9)

工種 こまい壁の種類 ※ A 種 ・ B 種

土物の仕上げの工法 ・ 土物の仕上げ工法 ( )  
砂壁仕上げ工法  
切返し仕上げ工法 (15.11.8)

大津仕上げの工法 ・ 普通大津仕上げ工法 ・ 大津みがき工法 (15.11.7) (15.11.8)

ちりじゃくり ・ 箇所に適用する (15.12.2)

ロックウールのホルムアルデヒド放散量 ※ F ☆☆☆ (15.12.3)

吹付厚さ (mm) ・ 図示 ・ 25

⑥

建具工事

1.一般事項  
② アルミニウム製建具

|                                                   |                                                                      |                    |                                         |             |
|---------------------------------------------------|----------------------------------------------------------------------|--------------------|-----------------------------------------|-------------|
| 防火戸                                               | (16.1.3) (16.1.4) (16.1.6)                                           |                    |                                         |             |
| ※ 建具表による<br>・ 防火戸の自動閉鎖機構及び防火戸について、運動させる装置等        |                                                                      |                    |                                         |             |
| 建具見本の製作                                           | ・ 行う (建具符号： ) ・ 行わない                                                 |                    |                                         |             |
| 特殊な建具の仮組                                          | ・ 行う (建具符号： ) ・ 行わない                                                 |                    |                                         |             |
| 防犯建物部品の適用                                         | ・ 適用する (※ 建具表による) ・ 適用しない                                            |                    |                                         |             |
| 外部に面する建具 (コックリト系及び鉄骨下地) (16.2.2)(表16.2.1)         |                                                                      |                    |                                         |             |
| 種別                                                | 耐火圧性                                                                 | 気密性                | 水密性                                     | 建具符号        |
| ・ A 種                                             | ※ S - 4 ・                                                            | ※ A - 3            | ※ W - 4                                 | ※ 建具表による    |
| ・ B 種                                             | ※ S - 5 ・                                                            |                    |                                         | ※ 建具表による    |
| ・ C 種                                             | ※ S - 6 ・                                                            | ※ A - 4            | ※ W - 5                                 | ※ 建具表による    |
| 外部に面する建具 (木下地) (16.2.2)(表16.2.2)                  |                                                                      |                    |                                         |             |
| 種別                                                | 耐火圧性                                                                 | 気密性                | 水密性                                     | 建具符号        |
| ・ D 種                                             | ※ S - 2 ・                                                            | ※ A - 3            | ※ W - 3                                 | ※ 建具表による    |
| ・ E 種                                             | ※ S - 3 ・                                                            |                    |                                         | ※ 建具表による    |
| 防音ドア、防音サッシ (16.2.2)                               |                                                                      |                    |                                         |             |
| ・ 遮音性の等級 ( )                                      | 建具符号                                                                 | ※ 建具表による (16.2.2)  |                                         |             |
| 断熱セット、断熱サッシ [G]                                   | ( )                                                                  | 建具符号               | ※ 建具表による (16.2.2)                       |             |
| ・ 断熱性の等級 ( )                                      |                                                                      |                    |                                         |             |
| 網戸等 (16.2.3)                                      |                                                                      |                    |                                         |             |
| 種類                                                | 材 種                                                                  | 線 径                |                                         | 網 目         |
| ○防虫網                                              | ※ 合成樹脂製<br>・ ガラス繊維入り合成樹脂製<br>・ ステンレス (SUS316)<br>・ ステンレス (SUS304) 線材 | ・ 0.25以上           |                                         | ・ 16～18メッシュ |
| ・ 防鳥網                                             | ・ ステンレス (SUS304) 線材                                                  | 1.5mm              |                                         | 網目寸法15mm    |
| 建具の特 見込み寸法 ※ 建具表による (16.2.2) (16.2.4) (16.2.5)    |                                                                      |                    |                                         |             |
| 表面処理                                              | 外部に面する建具                                                             | 種別                 | ・ B B - 1 種 ・ B B - 2 種<br>(○標準色 ・ 特注色) |             |
|                                                   | 屋内の建具                                                                | 種別                 | ・ B C - 1 種 ・ B C - 2 種<br>(○標準色 ・ 特注色) |             |
| 結露水の処理方法                                          | ※ 図示 (16.2.4)                                                        |                    |                                         |             |
| 水切り板、ぜん板                                          | ※ 図示 (16.2.5)                                                        |                    |                                         |             |
| 木下地の内付け建具                                         | ・ 適用する (建具製造所の仕様) ・ 適用しない (16.2.5)                                   |                    |                                         |             |
| 外部に面する建具 (16.3.2) (表16.3.1)                       |                                                                      |                    |                                         |             |
| 種別                                                | 耐火圧性                                                                 | 気密性                | 水密性                                     | 枠見込み寸法      |
| ・ A 種                                             | ※ S - 4                                                              | ※ A - 4            | ※ W - 4                                 | ※ 建具表による    |
| ・ B 種                                             | ※ S - 5                                                              |                    |                                         | ※ 建具表による    |
| ・ C 種                                             | ※ S - 6                                                              |                    | ※ W - 5                                 | ※ 建具表による    |
| 外部に面する建具 (木下地) (16.3.2)(表16.3.2)                  |                                                                      |                    |                                         |             |
| 種別                                                | 耐火圧性                                                                 | 気密性                | 水密性                                     | 枠見込み寸法      |
| ・ D 種                                             | ※ S - 2 ・                                                            | ※ A - 4            | ※ W - 3                                 | ※ 建具表による    |
| ・ E 種                                             | ※ S - 3 ・                                                            |                    |                                         | ※ 建具表による    |
| 防音ドア、防音サッシ (16.3.2)                               |                                                                      |                    |                                         |             |
| ・ 遮音性の等級 ( ) ・ T - 1                              | ・ T - 2                                                              | (16.3.2) (表16.3.3) |                                         |             |
| 断熱セット、断熱サッシ [G]                                   | ( )                                                                  | 16.3.2) (表16.3.3)  |                                         |             |
| ・ 断熱性の等級 ( )                                      |                                                                      | (16.3.4)           |                                         |             |
| 外部に面する建具の日射熱取得性の等級                                |                                                                      |                    |                                         |             |
| 表面色 ・ 標準色 ・ 特注色                                   |                                                                      |                    |                                         |             |
| 水切り板、ぜん板                                          | ※ 図示                                                                 |                    |                                         |             |
| 木下地の内付け建具                                         | ・ 適用する (建具製造所の仕様) ・ 適用しない                                            |                    |                                         |             |
| 性能等級 (建具符号は建具表による) (16.4.2～3) (表16.4.1) (表16.2.1) |                                                                      |                    |                                         |             |
| 簡易気密型ドアセット                                        | ・ 適用する (標準仕様書 表16.4.1による)                                            | ・ 適用しない            |                                         |             |
| 外部に面する建具の耐風圧性 ・ 耐風圧性 (・ S - 4 ・ S - 5 ・ S - 6)    |                                                                      |                    |                                         |             |
| 耐風ドアとする場合 ・ 面内変形追随性の等級 ( )                        |                                                                      |                    |                                         |             |
| 防音ドア、防音サッシ ・ 遮音性の等級 ( )                           |                                                                      |                    |                                         |             |
| 断熱セット、断熱サッシ [G] ・ 断熱性の等級 ( )                      |                                                                      |                    |                                         |             |
| 点検口等のくつずりの材料 ・ 鋼板 ・ ステンレス                         |                                                                      | (16.4.3)           |                                         |             |
| 鋼板厚の厚さ ※ 標準仕様書 表16.5.1による                         |                                                                      | (16.4.4)           |                                         |             |
| 標準型鋼製建具の有効内法寸法 (表16.4.5による)                       |                                                                      | (16.4.6)           |                                         |             |
| ・ 適用する (建具符号、形式及び寸法は建具表による)                       |                                                                      |                    |                                         |             |

|                  |               |   |
|------------------|---------------|---|
| 建<br>具<br>工<br>事 | 5.鋼製軽量建具      | 性能等級（建具符号は建具表による）（16.5.2）（16.5.3）（表16.2.1）<br>簡易気密型ドアセットの気密性等級 ・適用する（A-3） ・適用しない<br>耐震ドアとする場合 ・面内変形追随性の等級（ ・ ）<br>防音ドア、防音サッシとする場合 ・遮音性の等級（ ・ ）<br>断熱ドア、断熱サッシとする場合 [G] ・断熱性の等級（ ・ ）<br>銅板類 ・面貼りつき銅板 ・ビニル被覆銅板 ・カラー銅板 ・ステンレス銅板<br>召合せ、縦小口包み板の材質 ※銅板<br>銅板類の厚さ ※標準仕様書 表16.5.1による ・図示による（16.5.4）<br>標準型鋼製軽量建具の有効内法寸法（表16.4.5）による（16.5.6）<br>・適用する（建具符号、形式及び寸法は建具表による）   |
|                  | 6.ステンレス製建具    | 性能等級（建具符号は建具表による）（16.6.2）（16.6.3）（16.4.2）<br>耐腐食性等級、気密性等級、水密性等級 ・建具表による<br>・外部に面する建具の耐腐圧性（表16.2.14による） ・S-4 ・S-5 ・S-6<br>耐震ドアとする場合 ・面内変形追随性の等級（ ・ ）<br>防音セット、防音サッシとする場合 ・遮音性の等級（ ・ ）<br>防音ドア、防音サッシとする場合 ・遮音性の等級（ ・ ）<br>断熱ドア、断熱サッシとする場合 [G] ・断熱性の等級（ ・ ）<br>ステンレス銅板 ※SUS304、430J1L又はSUS443J1（16.6.3）<br>表面仕上げ ※H1仕上げ ・鏡面仕上げ（16.6.4）<br>ステンレス銅板の曲げ加工 ※普通曲げ ・角出し曲げ（16.6.5）   |
|                  | 7.木製建具        | 建具材の加工、組立時の加工率 ※A種 ・8種（16.7.2）<br>表面材及び接着剤のホルムアルデヒドの放散量 ※F☆☆☆☆（16.7.2）<br>松 くつくりの材料 ※建具表による（16.7.2）<br>○フラッシュ戸（16.7.2）（表16.7.2）<br>表面材の合板の種類   |
|                  |               | 合板の種類 表面材の品質等<br>・普通合板 [G] 接着の程度 ※水掛り箇所1類、その他2類以上 ・<br>板面の品質 ※広葉樹1等 ・<br>・天然化粧合板 [G] 接着の程度 ※水掛り箇所1類、その他2類以上 ・<br>・特殊加工化粧合板 [G]<br>・ミディアムデンシティ<br>ファイバーボード 表裏面の状態による区分（・DV・D0・DC）<br>（MDF） [G] 曲げ強さによる区分（・30・25・15）<br>接着剤による区分（・U・M・P）<br>難燃性による区分（・難燃2 ・難燃3）   |
|                  |               | 表面材のホルムアルデヒド放散量 ※標準仕様書16.7.2(a)による ・<br>正板の厚さ ※標準仕様書 表16.7.6による ・（16.7.3）<br>引線の定規線 ・召し合せかまちをいれうきとする（16.7.4）<br>・かまち戸（16.7.2）（16.7.3）（表16.7.7）<br>かまち樹種（ ・ ） 鏡板樹種（ ・ ）<br>見込み寸法 ※36mm ・建具表による<br>・ふすま（16.7.2）（表16.7.3）（表16.7.7）（16.7.4）（表16.7.10）<br>種別、工法 ・Ⅰ型 ・Ⅱ型<br>上張り ・鳥の子 ・新鳥の子又はビニル紙程度<br>縁仕上 ・塗り縁 ・生地縁（荒地） ・生地縁（ウレタンクリヤー塗装）<br>見込み寸法 ※19.5mm ・建具表による<br>・戸ふすま（16.7.2）（16.7.3）（16.7.4）（表16.7.7）<br>表面材の種類、品質等（ ・ ）<br>戸ふすまの見込み寸法 ※30mm ・建具表による<br>・紙張り障子（16.7.3）（表16.7.7）<br>見込み寸法 ※30mm ・建具表による |
|                  | 8.建具金物        | 金物の種類 ・見え掛り部の材質等（16.8.2）<br>※標準仕様書表16.8.1及び適用（備考欄の特記事項とも）は建具表による<br>金属製建具に使用する丁番 ※標準仕様書表16.8.2による<br>樹脂製建具に使用する丁番 ※標準仕様書表16.8.3による<br>木製建具に使用する丁番、戸車、レール ※標準仕様書表16.8.4～5による<br>握り玉、レバーハンドル、押板類、クレセントの取り付け位置 ※建具表による（16.8.3）<br>マスターキー ○製作する ・製作しない（16.8.4）<br>鍵箱 ※有 ・無（16.9.2）（16.9.3）   |
|                  | 9.鍵           |   |
|                  | 10.自動ドア開閉装置   | 自動ドア 性能値 防錆 開閉方式 凍結防止<br>・SSLD-1 ※標準仕様書表 ・適用する<br>・SSLD-2 16.9.1による<br>・DSL1-1 ・適用しない<br>・DSL2-2<br>戸の開閉方式 ※建具表による ・<br>車椅子使用者便所スイッチ ・大型（開・閉）押し釦スイッチ ・非接触スイッチ<br>性能 ※標準仕様書表16.10.1による ・図示による（16.10.3）   |
|                  | 11.自閉式上り引き戸装置 |   |
|                  | 12.重量シャッター    | シャッターの種類（16.11.2）<br>・管理用シャッター<br>・外壁用防火シャッター 耐風圧強度（ ）pa<br>・屋内用防火シャッター<br>・防護シャッター<br>開閉機能による種類 ※電動式（手動併用） ・手動式（表（16.11.1）（16.11.2）<br>安全装置（急降下制御装置又は急降下停止装置）の設置箇所（16.11.2）<br>急降下制御装置又は急降下停止装置 ※建具表による<br>障害物感知装置の設置箇所 ※建具表による<br>危害防止機構の設置箇所 ※建具表による ・設けない（16.11.2）<br>管理用シャッターのシャッターケース ・設ける<br>スラット及びシャッターケース用鋼板 必ず付着する ※Z12又はF12（16.11.3）<br>・JIS G 3302（溶融亜鉛めっき鋼板及び銅めっき）<br>・JIS G 3312（塗装溶融亜鉛めっき鋼板）                                                                                            |
|                  | 13.軽量シャッター    | 開閉形式 ※手動式 ・電動式（手動併用）（16.12.2）（表16.12.1）<br>耐風圧強度（ ）pa<br>設置の場合の障害物感知装置の設置箇所 ※建具表による（16.12.3）（16.12.4）<br>スラット 材質 ・JIS G 3312（塗装溶融亜鉛めっき鋼板）<br>・JIS 3322（塗装溶融55%アルミニウム亜鉛めっき鋼板及び銅めっき）<br>形状 ・インターロッキング形 ・オーバーラッピング形（16.13.2）（16.13.3）   |
|                  | 14.オーバーヘッドドア  | 区分・材料 セクション材料による区分 耐風圧(Pa) 開閉方式による区分 収納形式による区分 ガイドレールの材質<br>※スチールタイプ ・125 ※ バランス式 ・スタンダード形<br>・アルミニウムタイプ 100 ・ チェン式 ・ローヘッド形<br>・ファイバークラスタイプ 50 ・ 電動 式 ・ハニード形<br>・ パーチカル形<br>・電動式の場合の障害物感知装置は建具表による<br>※特記仕様書に記載無き名称、種類、品質・厚さ・組合せ等は図示（建具表）による（16.14.2）<br>・合わせガラス<br>品 種 構成種類 落球衝撃はく離特性、ショットンク衝撃特性<br>※建具表による ・Ⅰ類 ・Ⅱ-1類 ・Ⅱ-2類 ・Ⅲ類<br>・強化ガラス（16.14.2）<br>材料板ガラスによる種類 種 類 破片の種類、ショットンク衝撃特性<br>・フロートガラス ・フロート強化ガラス ・Ⅰ類<br>・熱線吸収強化ガラス ・Ⅲ類<br>・型板ガラス ・型板強化ガラス                                                |
|                  | 15.ガラス        |   |

|                 |  |  |  |     |  |    |                            |                                       |                      |                        |    |    |      |       |
|-----------------|--|--|--|-----|--|----|----------------------------|---------------------------------------|----------------------|------------------------|----|----|------|-------|
| 紫波警察署桜町宿舍解体ほか工事 |  |  |  | 検 図 |  | 製図 | 設計年月<br>令和7年 1月<br>(2025年) | 図面内容<br>(仮居室棟新築)<br><br>新築工事 特記仕様書（３） | 縮尺<br>A1:<br><br>A3: | 図面番号<br>建築意匠<br>A - 04 | 計画 | 消防 | 構造選判 | 省エネ選判 |
|                 |  |  |  |     |  |    |                            |                                       |                      |                        |    |    |      |       |
| 設計図             |  |  |  |     |  |    |                            |                                       |                      |                        |    |    |      |       |







②①ユニット及びその他工事

1. フリーアクセスフロア

材料等

材 種

構 法

仕上り高 (mm)

寸 法

耐震性能

所定荷重

表面仕上げ材

・支柱調整式

・直敷式

・500×500

・1.0G

・0.6G

・3000N

・5000N

・帯電防止床タイル

・タイルカーペット

帯電防止性能

・U値 (クラス1)

・U値 (クラス2)

漏えい抵抗

・R≧1×10<sup>6</sup>

耐荷重性能、耐衝撃性能、ローリングロード性能、耐燃焼性能の試験方法

※標準仕様書20.2.2 (2) (イ) による

寸法精度

※標準仕様書20.2.2 (2) (オ) による

材料等

構造形式

構成基材の種類

パネル表面仕上げ

遮音性能 (db/500Hz)

・スタッド式 (内臓)

・スタッド式 (露出)

・スタッド パネル式

・パネル式

・メラミン樹脂接着又はアクリル樹脂接着

・壁紙張り

・0

・12

・20

・28

・36

パネル材料のホルムアルデヒド放散量

※F☆☆☆☆

パネル内に取り付ける建具

・あり (※図示)

・なし

材料等

操作方法による種類

圧接装置の操作方法

パネル表面材

遮音性能 (db/500Hz)

・手動式

・電動式

・部分電動式

・ブッシュ式

・ハンドル式

・鋼板

・焼付塗装

・壁紙張り

・36未満

・36以上

ハンガーレールの取付け下地の補強

※標準仕様書20.2.4 (3) (ウ) による

パネルをランナーに取り付ける部品

※標準仕様書20.2.4 (3) (エ) による

ハンガーレール

※標準仕様書20.2.4 (3) (オ) による

ランナー

※標準仕様書20.2.4 (3) (カ) による

あと施工アンカー

・使用する (種類： 寸法： )

・使用しない

材料等

パネル表面材の材質

脚部の種類

ドアエッジの材質

・メラミン樹脂系化粧板

・ポリエステル樹脂系化粧板

※幅木タイプ

・支柱タイプ

※製造所の仕様による

・アルミニウム製

・ステンレス製

・表面材と同材

パネル材料のホルムアルデヒド放散量

※F☆☆☆☆

材料等

材 種

表面仕上げ

直径 (mm)

取付箇所

備考

・集成材

・クリアラッカー

・35

・45

・ステンレスパイプ

・HL

・鋼製パイプ

・EP-G

・SOP

・ビニル製ハンドレール

材料等

材 種

形 状

寸法 (mm)

取付工法

・ステンレス製 (SUS304)

・黄銅製押出型材

・アルミニウム製押出型材

・ひも形

・タイヤ型

※接着構法

・埋込工法

黒板

黒板の種類

区分

寸法

色彩

特記

・鋼製

・焼付け

※図示

※緑

・黒

ホワイトボード

・図示による

厚さ

※5mm

寸法、取付箇所

・図示による

材料等

区 分

材 質

寸法・形状

厚さ (mm)

備考

・衝突防止表示

・ステンレス製

・30Φ

・市販品

・両面・片面

・室 名 札

・アクリル板

・図示

・5

・ピクトグラフ

・アクリル板

・図示

・5

・案内板

・アクリル板

・図示

・5

・

・

・色、書体、印刷の種類、取付け形式等

※図示による

・非常用進入口等の表示等

※消防法に適合する市販品

案内用図記号はJIS Z 8210による

材料の種類

※ステンレス製 (SUS304)

仕上げ

※研磨等の仕上げを行わない

材料等

(※幅・高さは図示による)

形 式

種 類

スラット等の材質

スラット幅 (mm)

備 考

○横型

※ギヤ式

・コード式

・操作棒式

スラット

※アルミニウム合金製

○縦型

・アルミスラット

・クロススラット

・開閉方式

・片開き

・両開き

アルミスラット：焼付塗装仕上

クロススラット：消防法による防火性能の表示がある特殊樹脂加工

2. 可動間仕切

3. 移動間仕切

4. トイレブース

5. 手すり

6. 階段滑り止め

7. 黒板及びホワイトボード

8. 鏡

9. 表示

10. タラップ

11. 煙突ライニング

12. ブラインド

13. ロールスクリーン

14. カーテン

15. カーテンレール

16. ブラインドボックス及びカーテンボックス

17. プレキャストコンクリート

18. 間知石及びコンクリート間知ブロック積み

19. 点検口

20. 耐震スリット

21. エキスパンションジョイント金物

22. 止水版

23. くつふきマット

24. 旗竿及び旗竿受金物

25. 流し台ユニット

26. 車止め支柱

27. フェンス

28. 鋼製書架及び物品棚

29. 屋内掲示板

30. 洗面カウンター

31. 防煙垂れ壁

32. 収納家具

33. 屋外掲示板

34. 敷地境界石標

21. 1. 屋外雨水排水

排水管用材料

排水用材料

排水用材料

|                 |  |  |  |  |  |                            |     |  |    |                                      |                  |                |         |    |      |     |
|-----------------|--|--|--|--|--|----------------------------|-----|--|----|--------------------------------------|------------------|----------------|---------|----|------|-----|
| 紫波警察署桜町宿舎解体ほか工事 |  |  |  |  |  | 設計年月<br>令和7年 1月<br>(2025年) | 図 面 |  | 製図 | 図面内容<br>(仮眠室棟新築)<br>新築工事 特記仕様書 ( 6 ) | 縮尺<br>A1:<br>A3: | 図面番号<br>A - 07 | 建 築 意 匠 |    |      |     |
|                 |  |  |  |  |  |                            |     |  |    |                                      |                  |                | 計画      | 消防 | 構造造形 | 省エネ |
| 設計図             |  |  |  |  |  |                            |     |  |    |                                      |                  |                |         |    |      |     |





紫波町防災マップ


|                   |                                           |
|-------------------|-------------------------------------------|
| 地 名 地 番           | 紫波郡紫波町桜町字大坪53番1の一部、53番7の一部                |
| 都 市 計 画 区 域       | 都市計画区域内                                   |
| 用 途 地 域           | 一第一種住居地域、準工業地域                            |
| 特 別 用 途 地 区       | 特別業務地区（準工業地域の範囲）                          |
| 防 火 地 域           | 指定なし                                      |
| 法 2 2 地 域         | 該当                                        |
| 屋 外 広 告 物 規 制 区 域 | 市街地景観地区                                   |
| 許 容 建 ぺ い 率       | 60% （街区の角に該当）                             |
| 許 容 容 積 率         | 200%                                      |
| 敷 地 面 積           | 211.42 m <sup>2</sup>                     |
| そ の 他             | 埋蔵文化財包蔵地外                                 |
|                   | 伝統的建造物群保存地区外                              |
|                   | 山腹崩壊危険地区外                                 |
|                   | 崩壊土砂流出危険地区府外                              |
|                   | 地すべり危険地区外                                 |
|                   | 地すべり防止区域外                                 |
|                   | 急傾斜地崩壊危険区域外                               |
|                   | 自然環境保全地域の指定外                              |
|                   | 自然公園地域外                                   |
|                   | 鳥獣保護区特別保護地区外                              |
|                   | 環境緑地保全地域外                                 |
|                   | 国有林外                                      |
|                   | 民有林外                                      |
|                   | 砂防指定地外                                    |
|                   | 宅地造成工事規制区域外                               |
|                   | がけ地外（隣地との高低差2m以下）                         |
|                   | 市街地開発事業の計画なし                              |
|                   | 地区計画なし                                    |
|                   | 建築協定区域外                                   |
| 道 路               | 東側：建築基準法第42条1項1号 紫波町道 4354大坪線 幅員6.6m      |
|                   | 西側：建築基準法第42条1項1号 国道4号 盛岡西国道 幅員24.7m（特定道路） |
|                   | 南側：建築基準法第42条1項1号 紫波町道 152田頭大坪線 幅員9.0m     |
| 日 影 規 制           | 5時間、3時間、測定面 4m                            |
| 地 質 調 査           | 令和5年9月12日～令和6年1月9日 実施済み                   |

|                 |     |  |  |     |    |                            |                                    |                      |                                                                                               |
|-----------------|-----|--|--|-----|----|----------------------------|------------------------------------|----------------------|-----------------------------------------------------------------------------------------------|
| 紫波警察署桜町宿舎解体ほか工事 |     |  |  | 検 図 | 製図 | 設計年月<br>令和7年 1月<br>(2025年) | 図面内容<br>(仮眠室棟新築)<br><br>付近見取図、土地条件 | 縮尺<br>A1:<br><br>A3: | 図<br>面<br>番<br>号<br><br>建 築 意 匠<br>A- 08<br><br>計通<br>○<br>消防<br>○<br>構造選判<br>○<br>省エネ選判<br>○ |
|                 | 設計図 |  |  |     |    |                            |                                    |                      |                                                                                               |









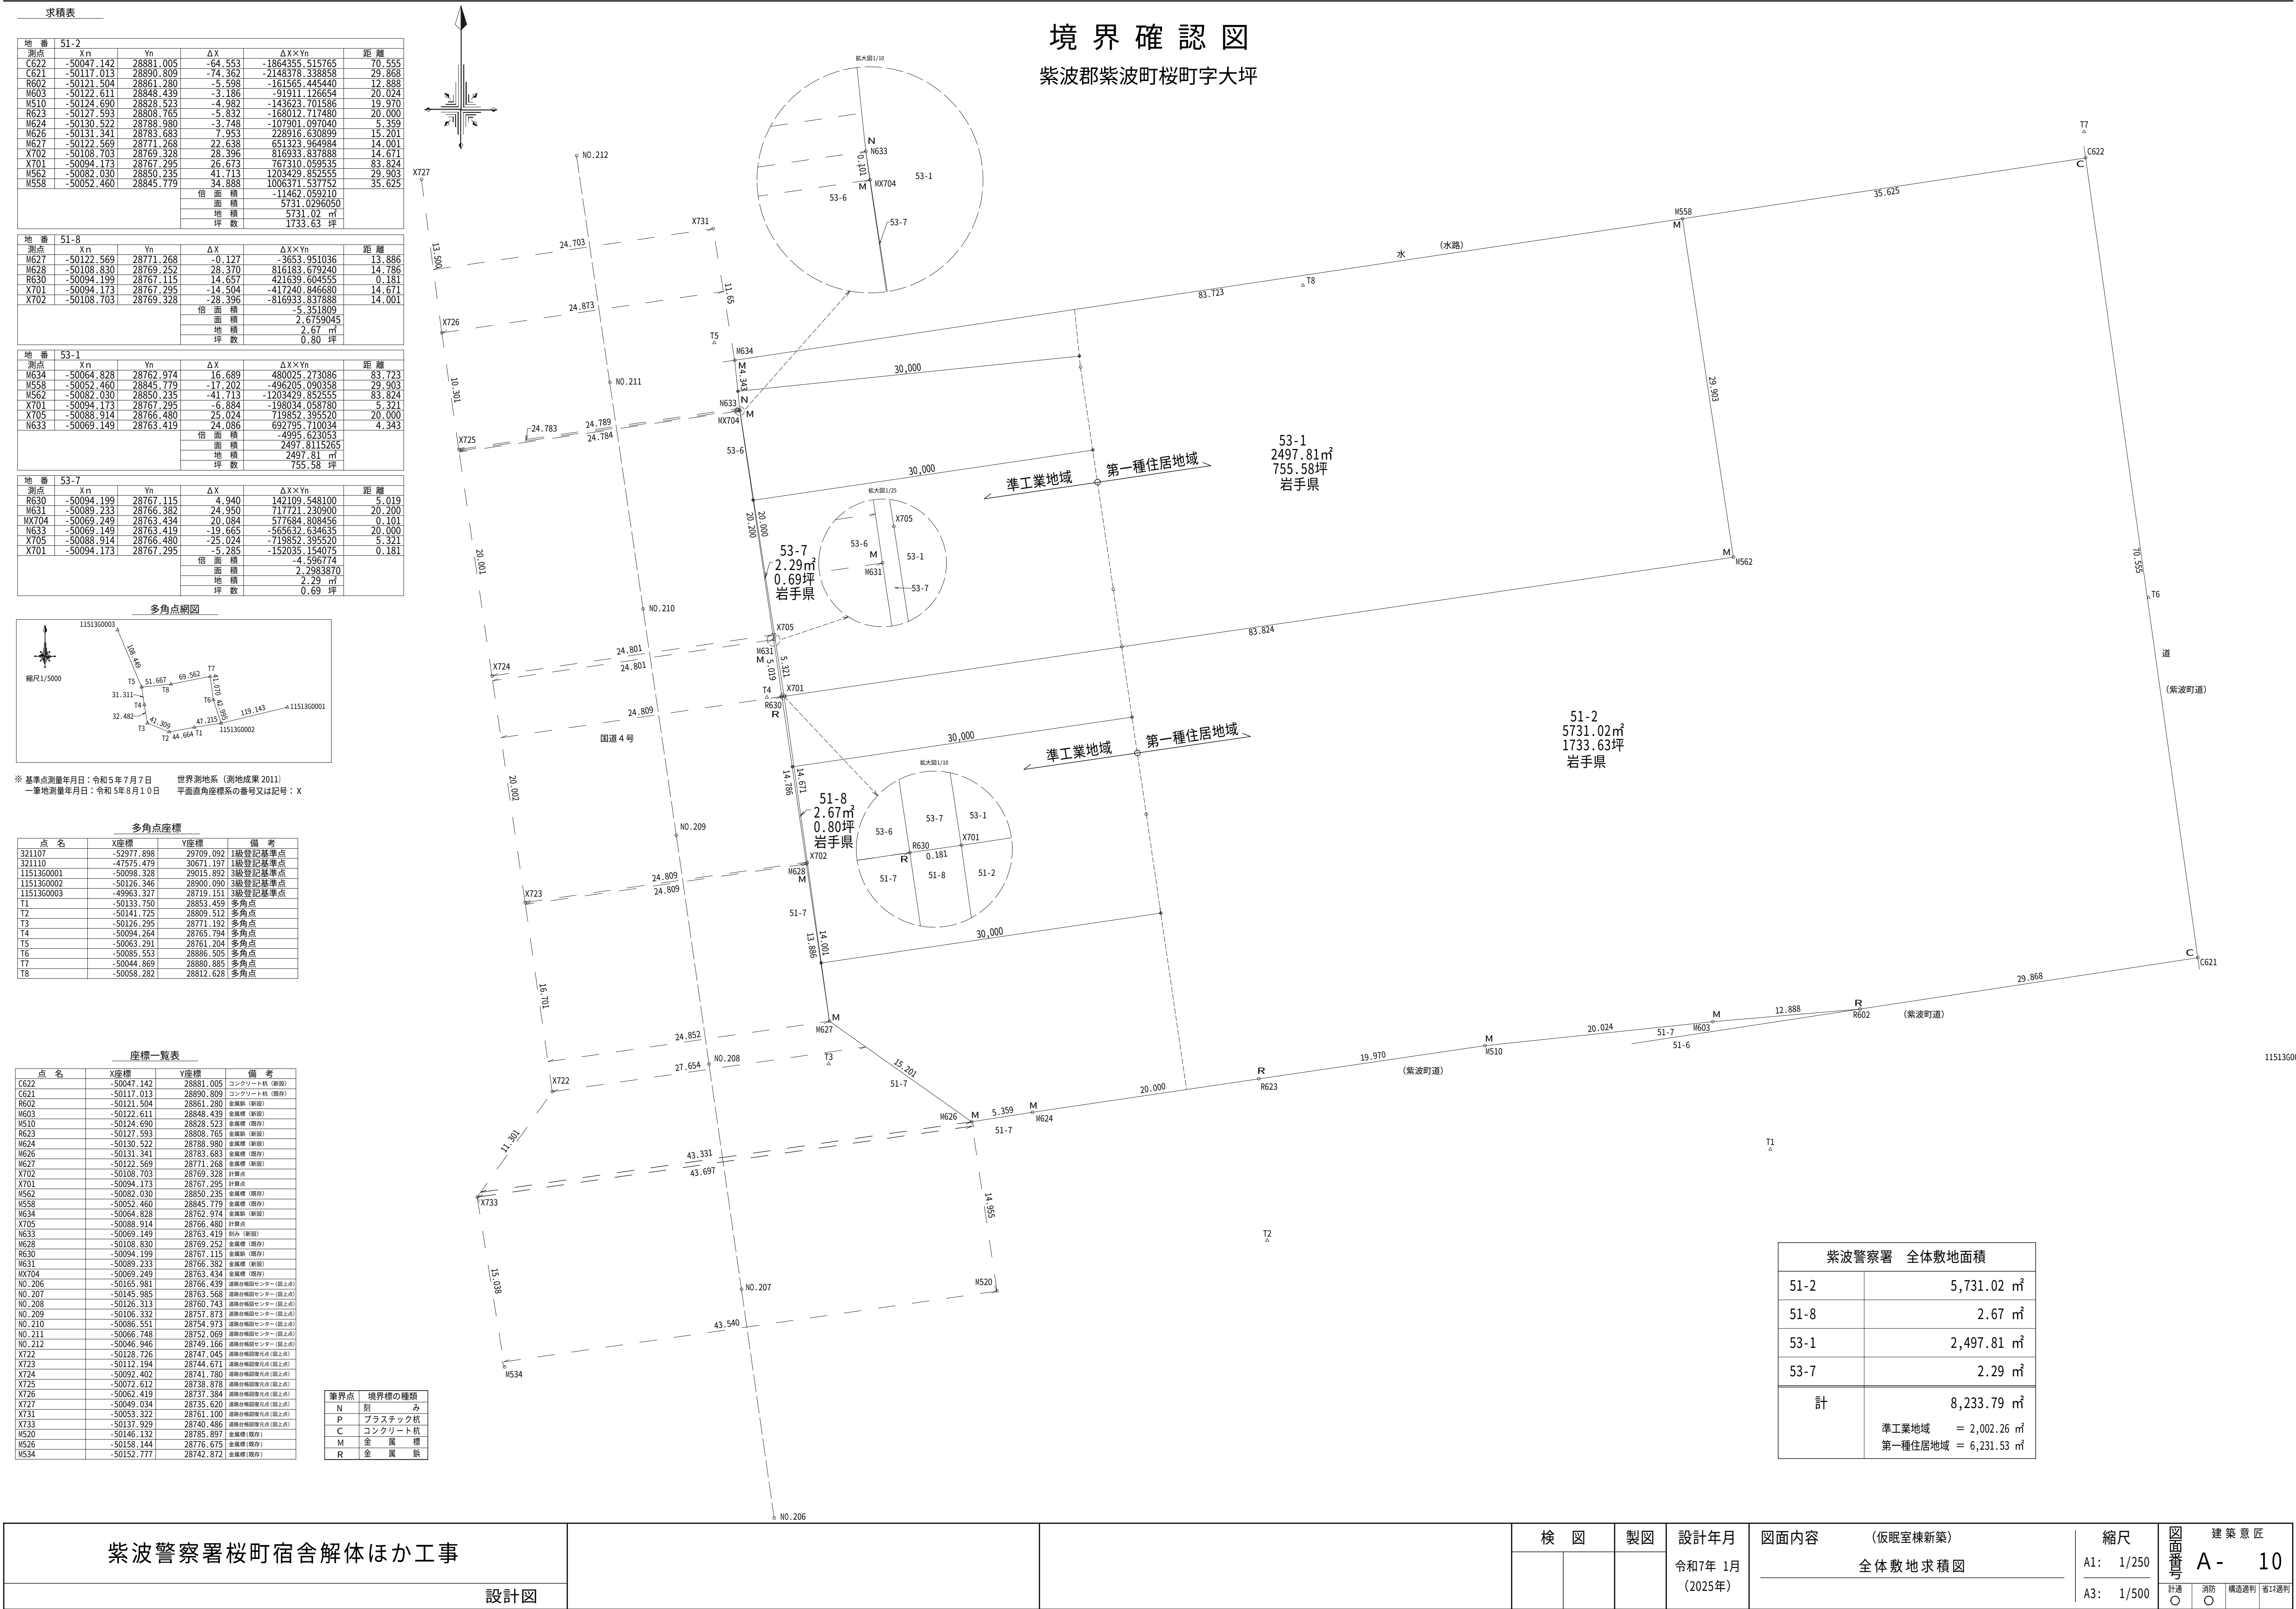



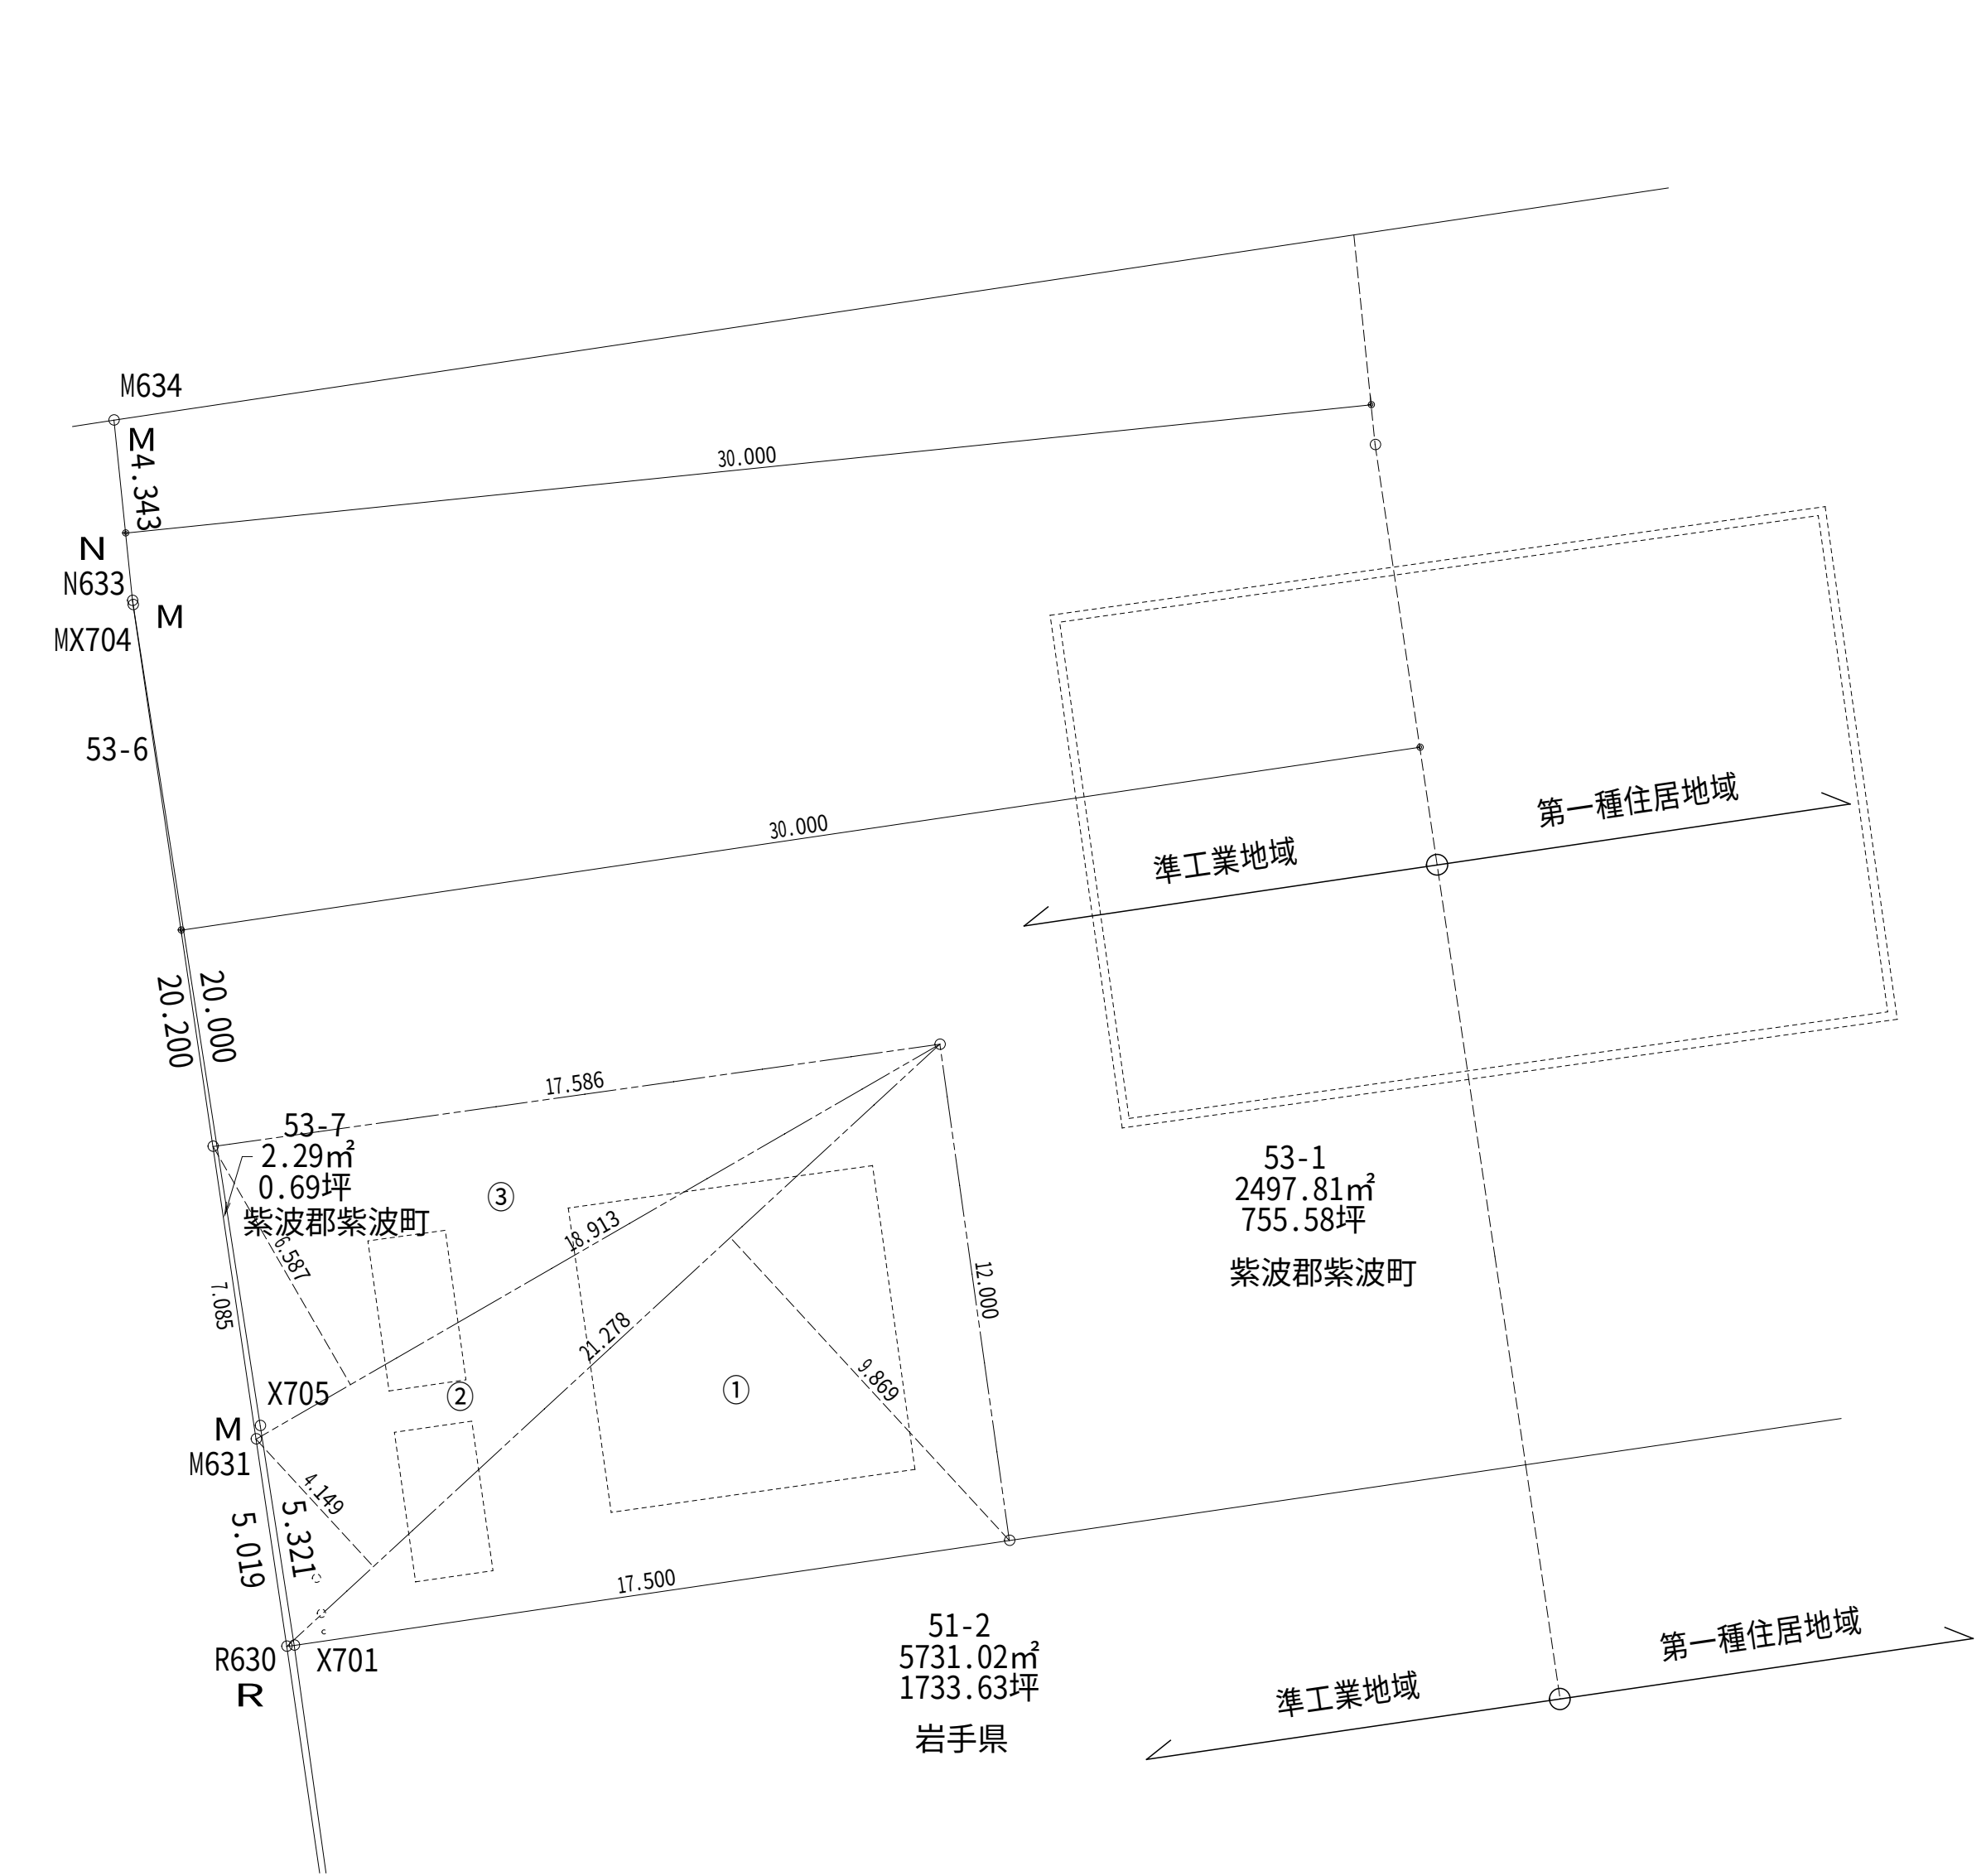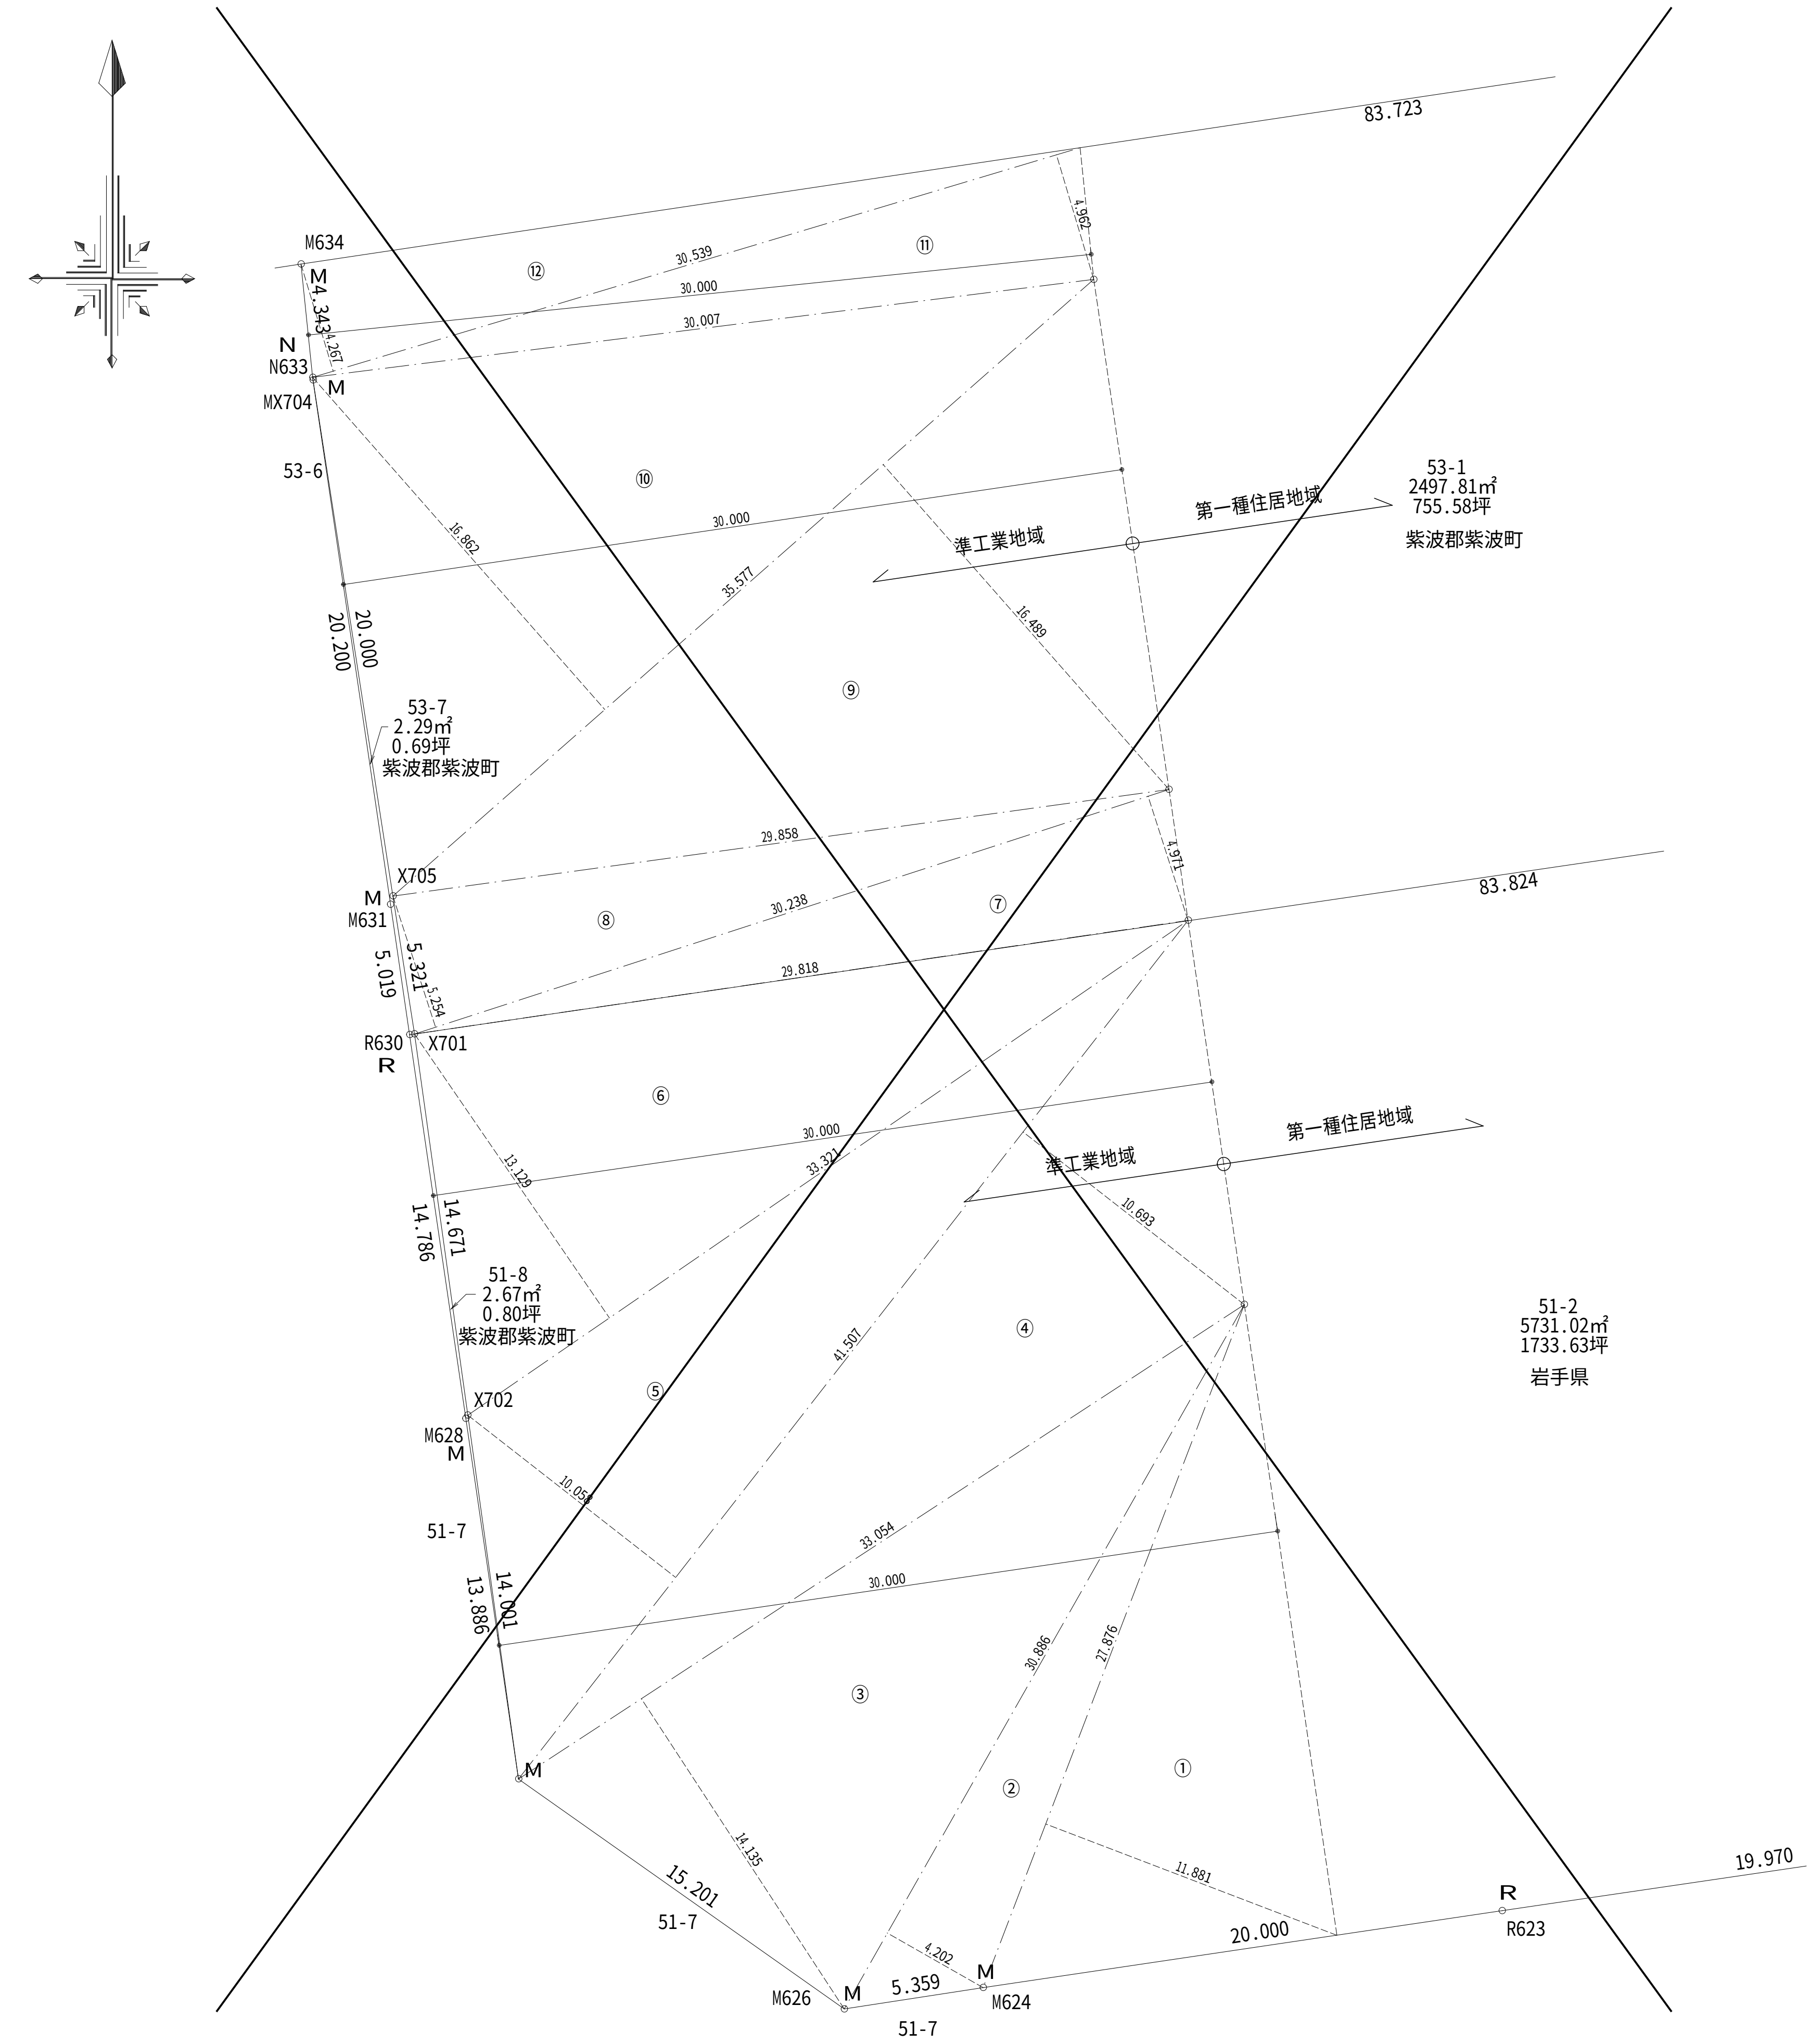

| ■準工業地域用地   |        |                         |        |   |            |
|------------|--------|-------------------------|--------|---|------------|
| ①          | 27.876 | ×                       | 11.881 | = | 331.194756 |
| ②          | 30.886 | ×                       | 4.202  | = | 129.782972 |
| ③          | 33.054 | ×                       | 14.135 | = | 467.218290 |
| ④          | 41.507 | ×                       | 10.693 | = | 443.834351 |
| ⑤          | 41.907 | ×                       | 10.058 | = | 417.477406 |
| ⑥          | 33.321 | ×                       | 13.129 | = | 437.471409 |
| ⑦          | 30.238 | ×                       | 4.971  | = | 150.313098 |
| ⑧          | 30.238 | ×                       | 5.254  | = | 158.870452 |
| ⑨          | 35.577 | ×                       | 16.489 | = | 586.629153 |
| ⑩          | 35.577 | ×                       | 16.862 | = | 599.899374 |
| ⑪          | 30.539 | ×                       | 4.862  | = | 151.534518 |
| ⑫          | 30.539 | ×                       | 4.267  | = | 130.309913 |
| 倍面積        |        | 4,004.535692            |        |   |            |
| 面 積        |        | 2,002.267846            |        |   |            |
| 準工業地域 用地面積 |        | 2,002.26 m <sup>2</sup> |        |   |            |

| ■第一種住居地域用地 |  |                              |          |   |          |
|------------|--|------------------------------|----------|---|----------|
| 8,233.79   |  | －                            | 2,002.26 | = | 6,231.53 |
| 第一種住居地域    |  | 用地面積 6,231.53 m <sup>2</sup> |          |   |          |

| ■仮眠室棟 敷地面積 |        |                       |       |   |            |
|------------|--------|-----------------------|-------|---|------------|
| ①          | 21.278 | ×                     | 9.869 | = | 209.992582 |
| ②          | 21.278 | ×                     | 4.149 | = | 88.282422  |
| ③          | 18.913 | ×                     | 6.587 | = | 124.579931 |
| 倍面積        |        | 422.854935            |       |   |            |
| 面 積        |        | 211.427468            |       |   |            |
| 仮眠室棟 敷地面積  |        | 211.42 m <sup>2</sup> |       |   |            |


| ■庁舎棟等新築 敷地面積  |  |                             |          |   |          |
|---------------|--|-----------------------------|----------|---|----------|
| 2,002.26      |  | －                           | 211.42   | = | 1,790.84 |
| 1,790.84      |  | +                           | 6,231.53 | = | 8,022.37 |
| 庁舎棟等新築 敷地面積   |  | = 8,022.37 m <sup>2</sup>   |          |   |          |
| (準工業地域 用地面積   |  | = 1,790.84 m <sup>2</sup> ) |          |   |          |
| (第一種住居地域 用地面積 |  | = 6,231.53 m <sup>2</sup> ) |          |   |          |




| 設計概要   |       |                                            |                                |                            |                        |                    |                                          |                                                              |                                |  |
|---|-------|--------------------------------------------|--------------------------------|----------------------------|------------------------|--------------------|------------------------------------------|--------------------------------------------------------------|--------------------------------|--|
| 一般事項   | 工事名称  | 紫波警察署桜町宿舍解体ほか工事                            |                                |                            |                        | 地域指定               | 用途地域                                     |                                                              | その他指定                          |  |
|   | 工事場所  | 紫波郡紫波町桜町字大坪5 3番1の一部、 5 3番7の一部              |                                |                            |                        |                    | 耐火建築物の種別                                 |                                                              |                                |  |
| 建物概要   | 規 模   | 階数                                         | 平屋建て                           | 新築                         | 最高軒高                   | 3.540 <sup>M</sup> | 最高高さ                                     | 3.720 <sup>M</sup>                                           |                                |  |
|   |       | 建築面積                                       | 本 体： 7.355 × 7.355 = 54.096025 |                            |                        |                    | 延床面積                                     | 本 体： 7.355 × 7.355 = 54.096025                               |                                |  |
|   |       |                                            | 54.09 m2                       |                            |                        |                    |                                          | 54.09 m2                                                     |                                |  |
| 構造概要   | 基礎形式  | 鉄筋コンクリート造布基礎 W190                          |                                |                            |                        | 内部軸組               | 床                                        | 床パネル：合板 t=12、中棧 90×30 2本+コンパネ t=12                           |                                |  |
|   |       |                                            |                                |                            |                        |                    |                                          |                                                              |                                |  |
|   | 軸 部   | 鉄骨造（X,Y方向共ブレース構造）                          |                                |                            |                        |                    | 間仕切                                      | LGS下地 PBボード` t=12.5 + ビニルクロス貼 X1.5通りグラスウール t=100（24kg/m3品）充填 |                                |  |
|   |       |                                            |                                |                            |                        |                    | 天井                                       | LGS下地 化粧PBボード` t=9.5 グラスウール t=100（24kg/m3品）充填                |                                |  |
| 外部仕上表   |       |                                            |                                |                            |                        |                    |                                          |                                                              |                                |  |
|   | 屋 根   | 折版：ガルバリウム鋼板 t=0.6 色：素地 裏面：ペフ貼t=4           |                                |                            |                        | 板 金                | 土台水切：カラーガルバリウム鋼板 t=0.35                  |                                                              |                                |  |
|   |       |                                            |                                |                            |                        |                    | 化粧幕板：カラーガルバリウム鋼板                         |                                                              |                                |  |
|   | 外 壁   | 外壁パ`ル：サンドイッチパネル t=40 色：外部ホワイト、内部ホワイト       |                                |                            |                        | 庇 軒 天              | 屋根：ガルバリウム鋼板折版 t=0.6 色：素地 鼻隠し：カラーガルバリウム鋼板 |                                                              |                                |  |
|   |       | 内外面：カラーガルバリウム鋼板 t=0.3、内部：硬質ウレタンフォーム t=40充填 |                                |                            |                        |                    | 屋根裏現し                                    |                                                              |                                |  |
|   | 外部巾木  | モルタル刷毛引き仕上げ                                |                                |                            |                        | 樋                  |                                          |                                                              |                                |  |
|   | 開 口 部 | アルミ製引き違い窓                                  |                                |                            |                        |                    | 軒樋：塩ビ製角樋 M型120                           |                                                              |                                |  |
|   |       | アルミ製引き違い戸                                  |                                |                            |                        |                    | 縦樋：塩ビ製 60φ                               |                                                              |                                |  |
|   |       |                                            |                                |                            |                        |                    | 塗 装                                      |                                                              |                                |  |
|   |       |                                            |                                |                            |                        | 階 段                |                                          |                                                              |                                |  |
|   |       |                                            |                                |                            |                        |                    |                                          |                                                              |                                |  |
| 室内仕上表   |       |                                            |                                |                            |                        |                    |                                          |                                                              |                                |  |
| 階名   | 室 名   | 床（上段：仕上げ、下段：下地）                            | 巾木                             | 壁（上段：仕上げ、下段：下地）            | 天井（上段：仕上げ、下段：下地）       | 廻り縁                | 床 高                                      | 天井高                                                          | 備 考                            |  |
| 1階   | 男性仮眠室 | 畳敷き                                        | 畳寄せ                            | PBボード` t=12.5 + ビニルクロス貼    | 化粧PBボード` t=9.5         | 塩ビ製                | GL+561                                   | 2,400                                                        | ブラインド`                         |  |
|   |       | コンパネ t=12                                  |                                | 外壁廻り：グラスウール t=50（24kg/m3品） | グラスウール t=100（24kg/m3品） |                    |                                          |                                                              |                                |  |
|   |       | 床パネル：合板 t=12、中棧90×30 2本                    |                                | LGS下地                      | LGS下地                  |                    |                                          |                                                              |                                |  |
|   |       | グラスウール t=100（24kg/m3品）                     |                                |                            |                        |                    |                                          |                                                              |                                |  |
|   | 女性仮眠室 | 同 上                                        | 同 上                            | 同 上                        | 同 上                    | 同 上                | 同 上                                      | 同 上                                                          | ブラインド`                         |  |
|   |       | 一部：長尺塩ビシート貼り t=2                           |                                |                            |                        |                    |                                          |                                                              |                                |  |
|   |       |                                            |                                |                            |                        |                    |                                          |                                                              |                                |  |
|   |       |                                            |                                |                            |                        |                    |                                          |                                                              |                                |  |
|   | 押入    | 長尺塩ビシート貼り t=2                              | 雑巾摺                            | 押入用化粧PBボード` t=12.5         | 化粧PBボード` t=9.5         |                    |                                          |                                                              |                                |  |
|   |       | コンパネ t=12                                  |                                | 外壁廻り：グラスウール t=50（24kg/m3品） | グラスウール t=100（24kg/m3品） |                    |                                          |                                                              |                                |  |
|   |       | 床パネル：合板 t=12、中棧90×30 2本                    |                                | LGS下地                      | LGS下地                  |                    |                                          |                                                              |                                |  |
|   |       | グラスウール t=100（24kg/m3品）                     |                                |                            |                        |                    |                                          |                                                              |                                |  |
|   | WC    | 長尺塩ビシート貼り t=2                              | ソフト巾木<br>H=60                  |                            | 同 上                    | 同 上                | GL+511                                   | 2,450                                                        | ブラインド`                         |  |
|   |       | コンパネ t=12                                  |                                |                            |                        |                    |                                          |                                                              |                                |  |
|   |       | 床パネル：合板 t=12、中棧90×30 2本                    |                                |                            |                        |                    |                                          |                                                              |                                |  |
|   |       | グラスウール t=100（24kg/m3品）                     |                                |                            |                        |                    |                                          |                                                              |                                |  |
|   | 洗面    | 同 上                                        | 同 上                            | 同 上                        | 同 上                    | 同 上                | 同 上                                      | 同 上                                                          | 床下点検口 450×450<br>天井点検口 450×450 |  |
|   |       |                                            |                                |                            |                        |                    |                                          |                                                              |                                |  |
|   | 玄関ホール | 同 上                                        | 同 上                            | 同 上                        | 同 上                    | 同 上                | 同 上                                      | 同 上                                                          | アルミ製床見切り<br>ブラインド`（女性仮眠室のみ）    |  |
|   |       | （踏込：防滑性長尺塩ビシート（屋外用）t2.5）                   |                                |                            |                        |                    |                                          |                                                              |                                |  |
|   |       |                                            |                                |                            |                        |                    |                                          |                                                              |                                |  |
|   |       |                                            |                                |                            |                        |                    |                                          |                                                              |                                |  |
|   | US    | ユニットシャワー                                   |                                |                            |                        |                    |                                          |                                                              |                                |  |
|   |       |                                            |                                |                            |                        |                    |                                          |                                                              |                                |  |
| 共通事項 ■シックハウス対策<br>石綿、クロルピ`リホス等の建築材料は、使用しない。<br>内装仕上げ F☆☆☆☆認定製品（規制対象外製品）使用<br>小屋裏等々 F☆☆☆☆認定製品（規制対象外製品）使用<br>・長尺塩ビシート貼り t=2<br>東リ：マチュアNW 同等品以上 |       |                                            |                                |                            |                        |                    |                                          |                                                              |                                |  |





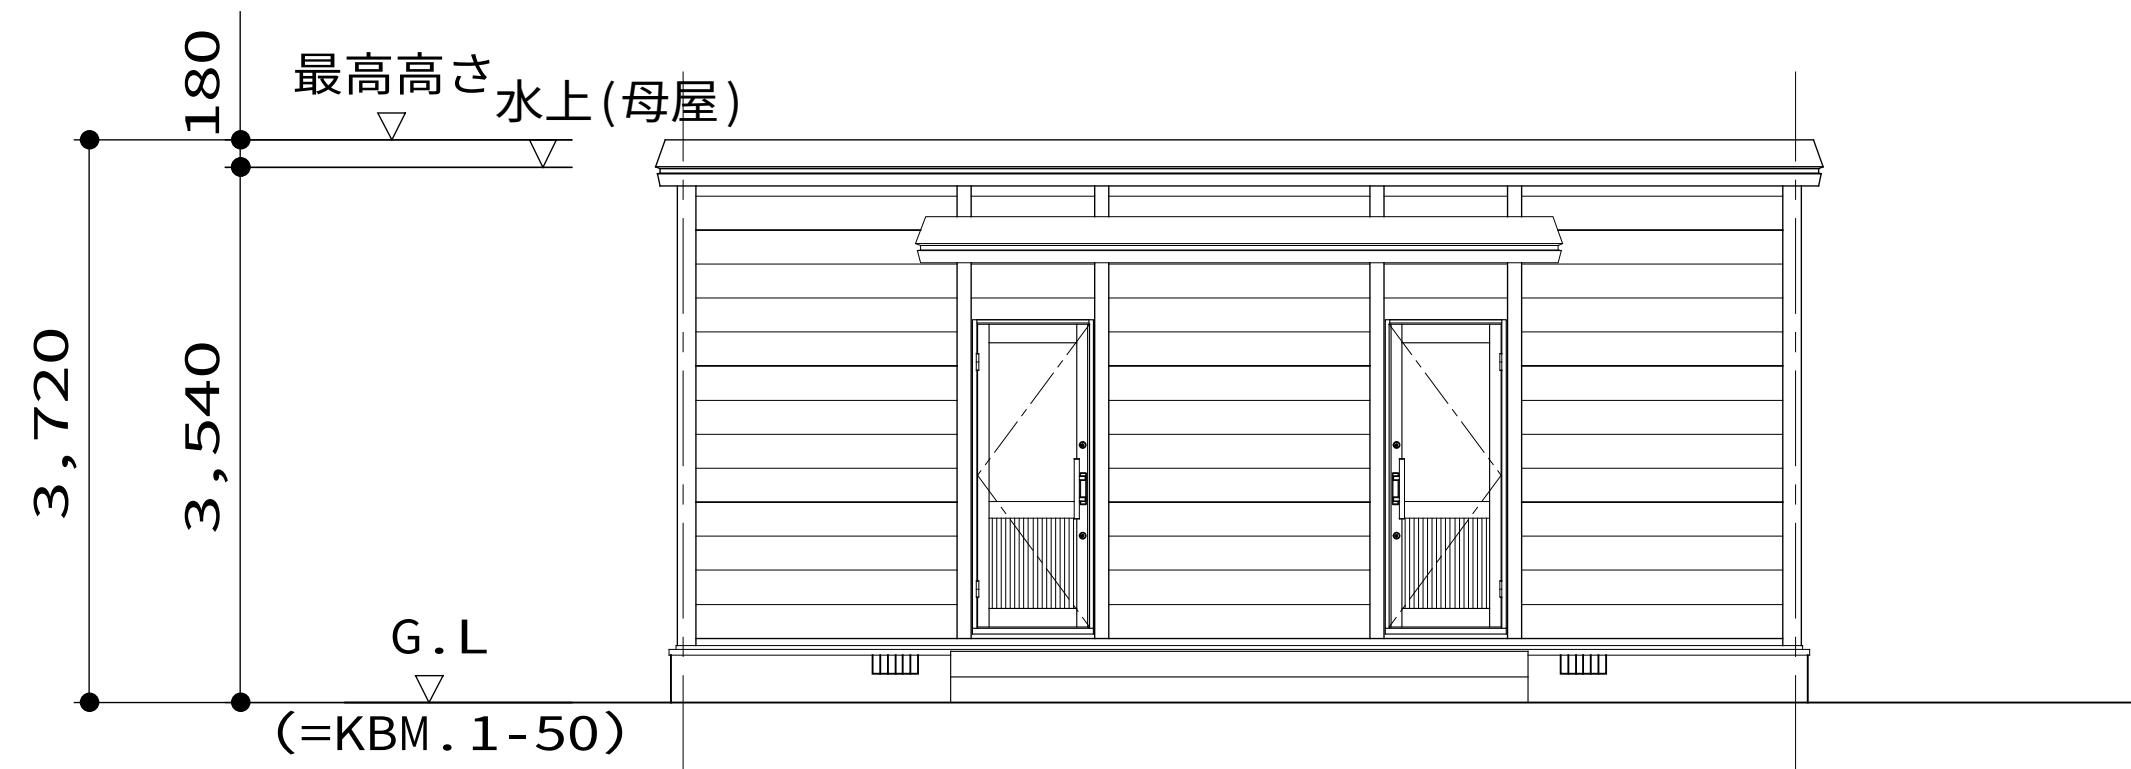


Y0 立面図 S=1/50

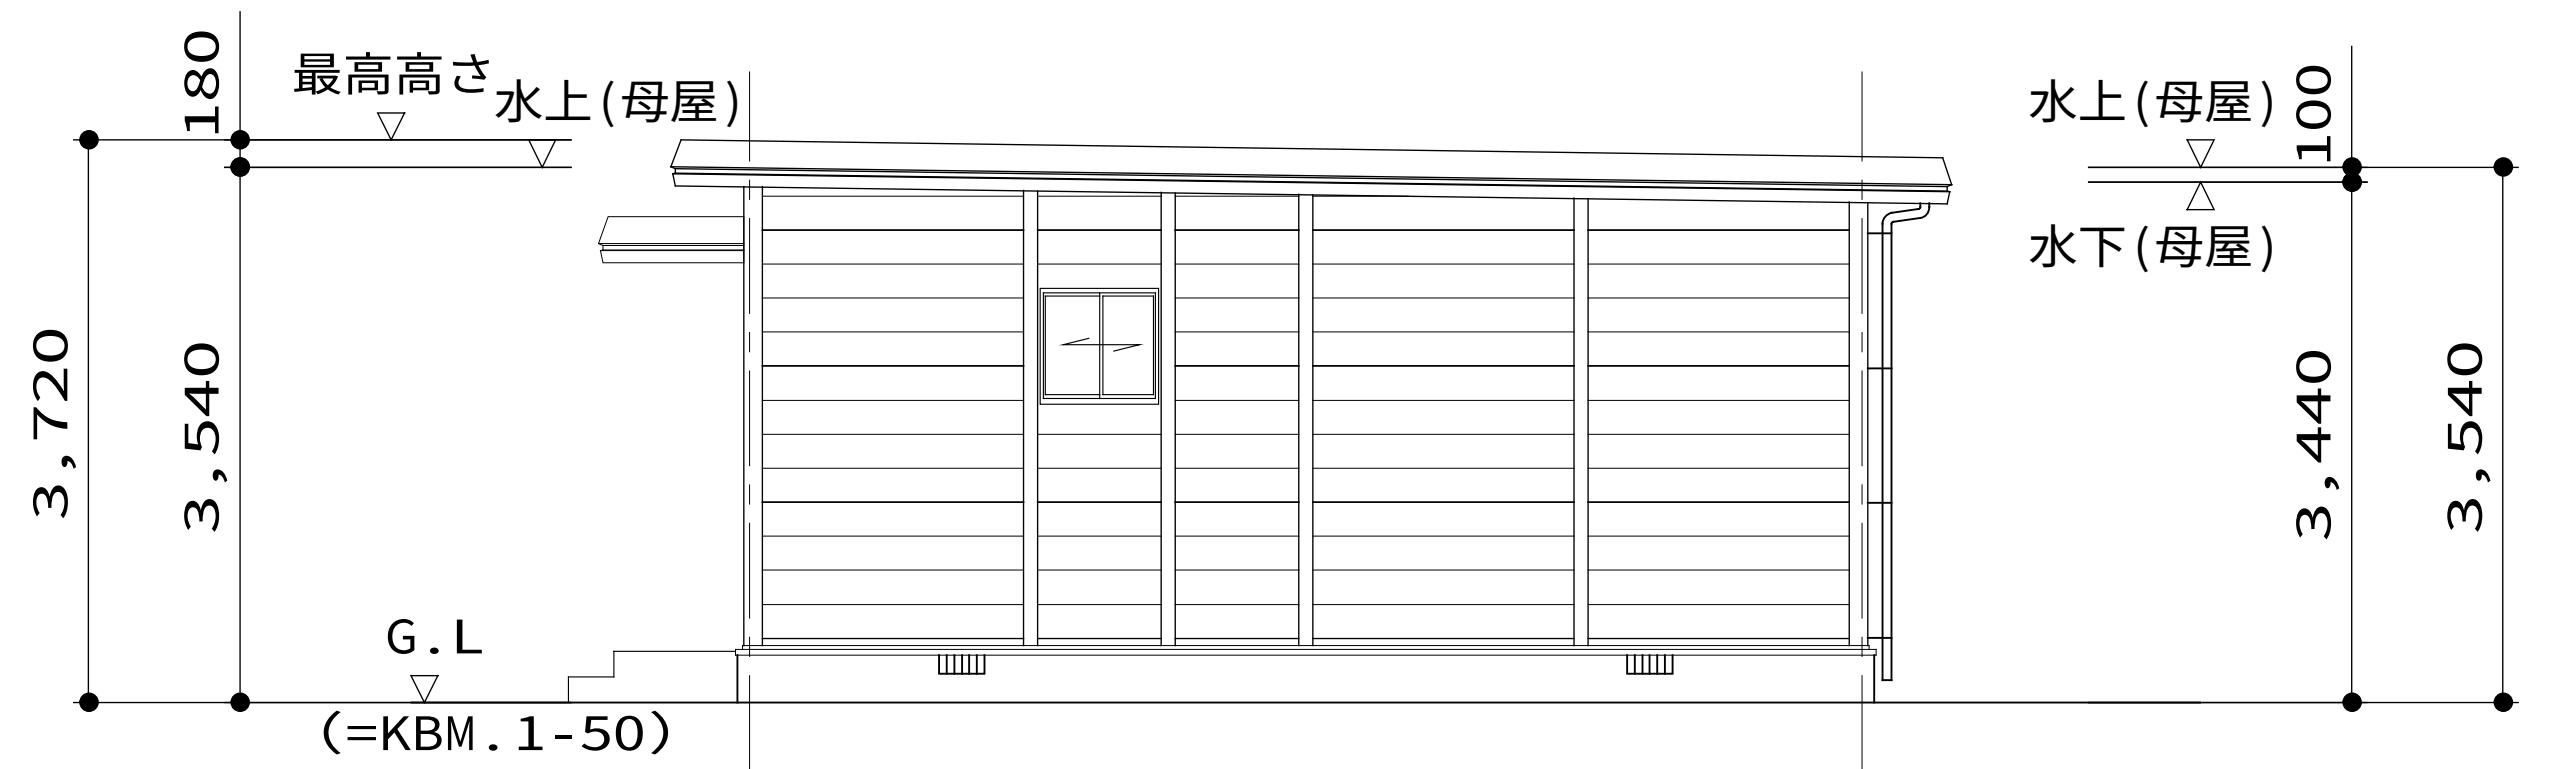


X4 立面図 S=1/50




Y4 立面図 S=1/50

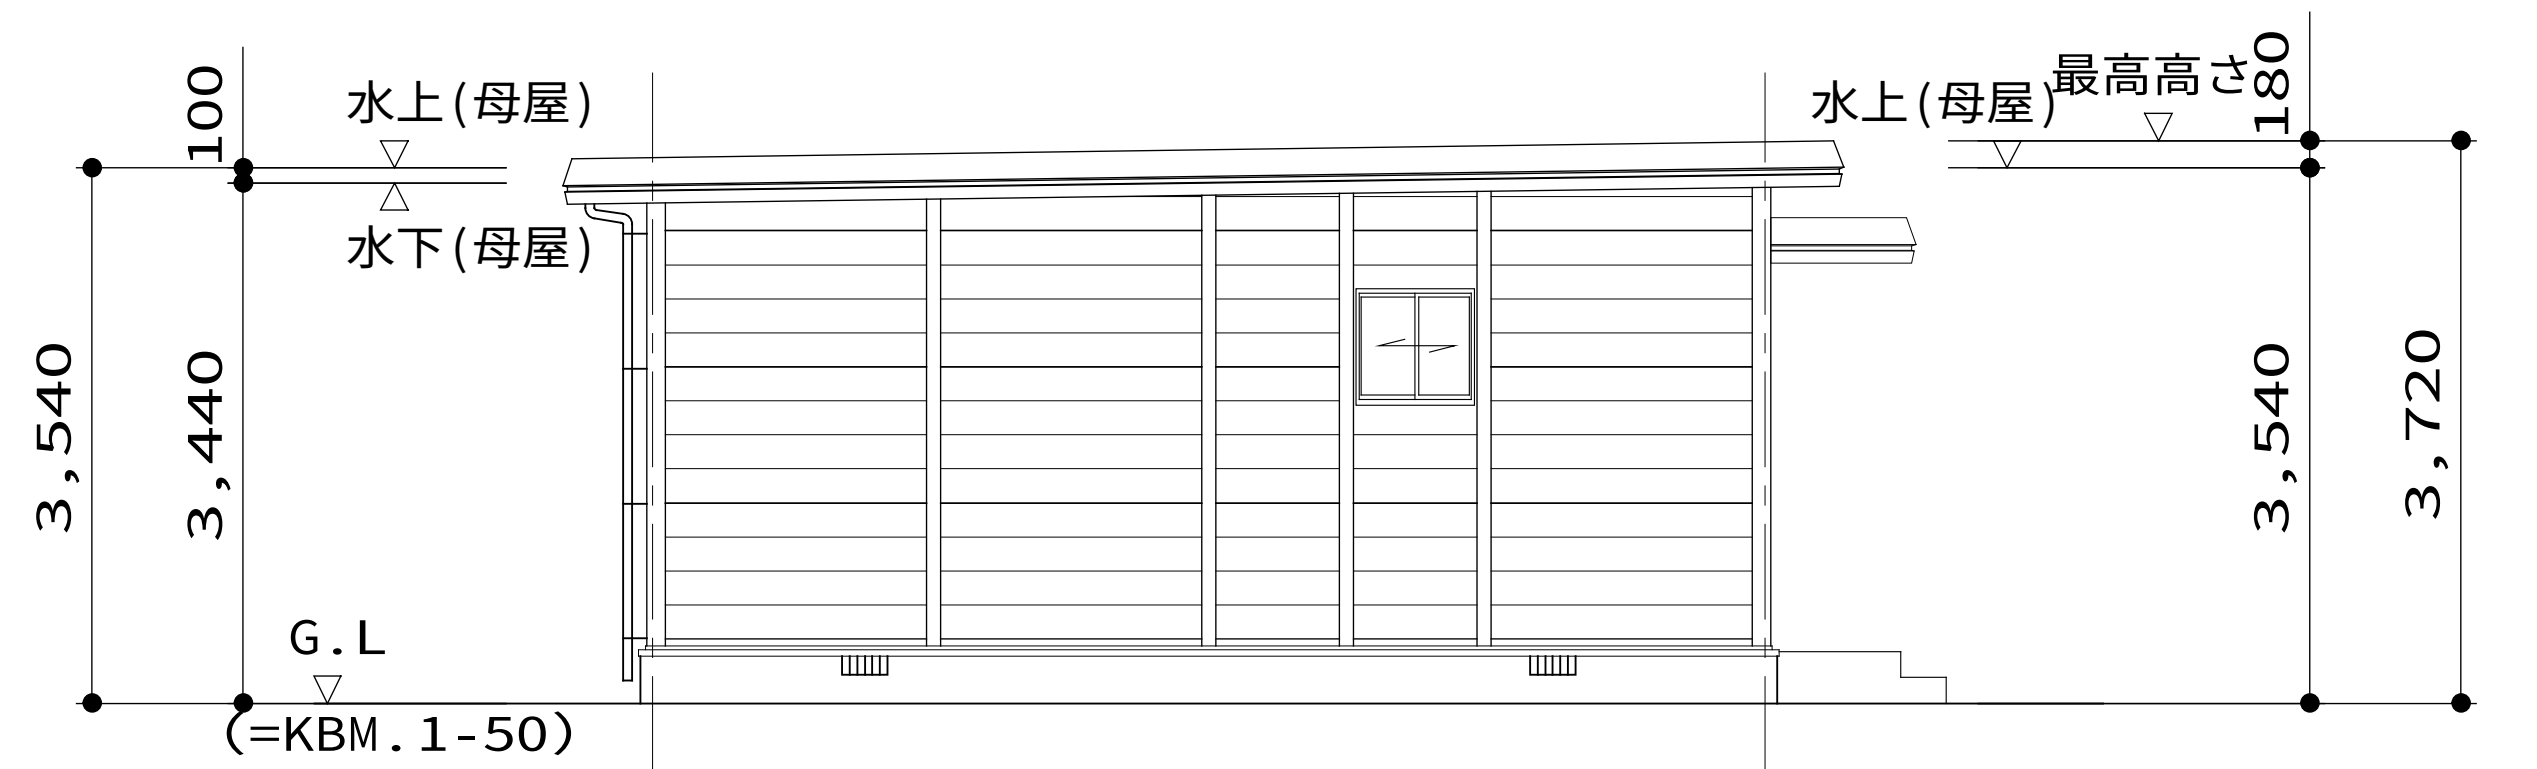

X0 立面図 S=1/50

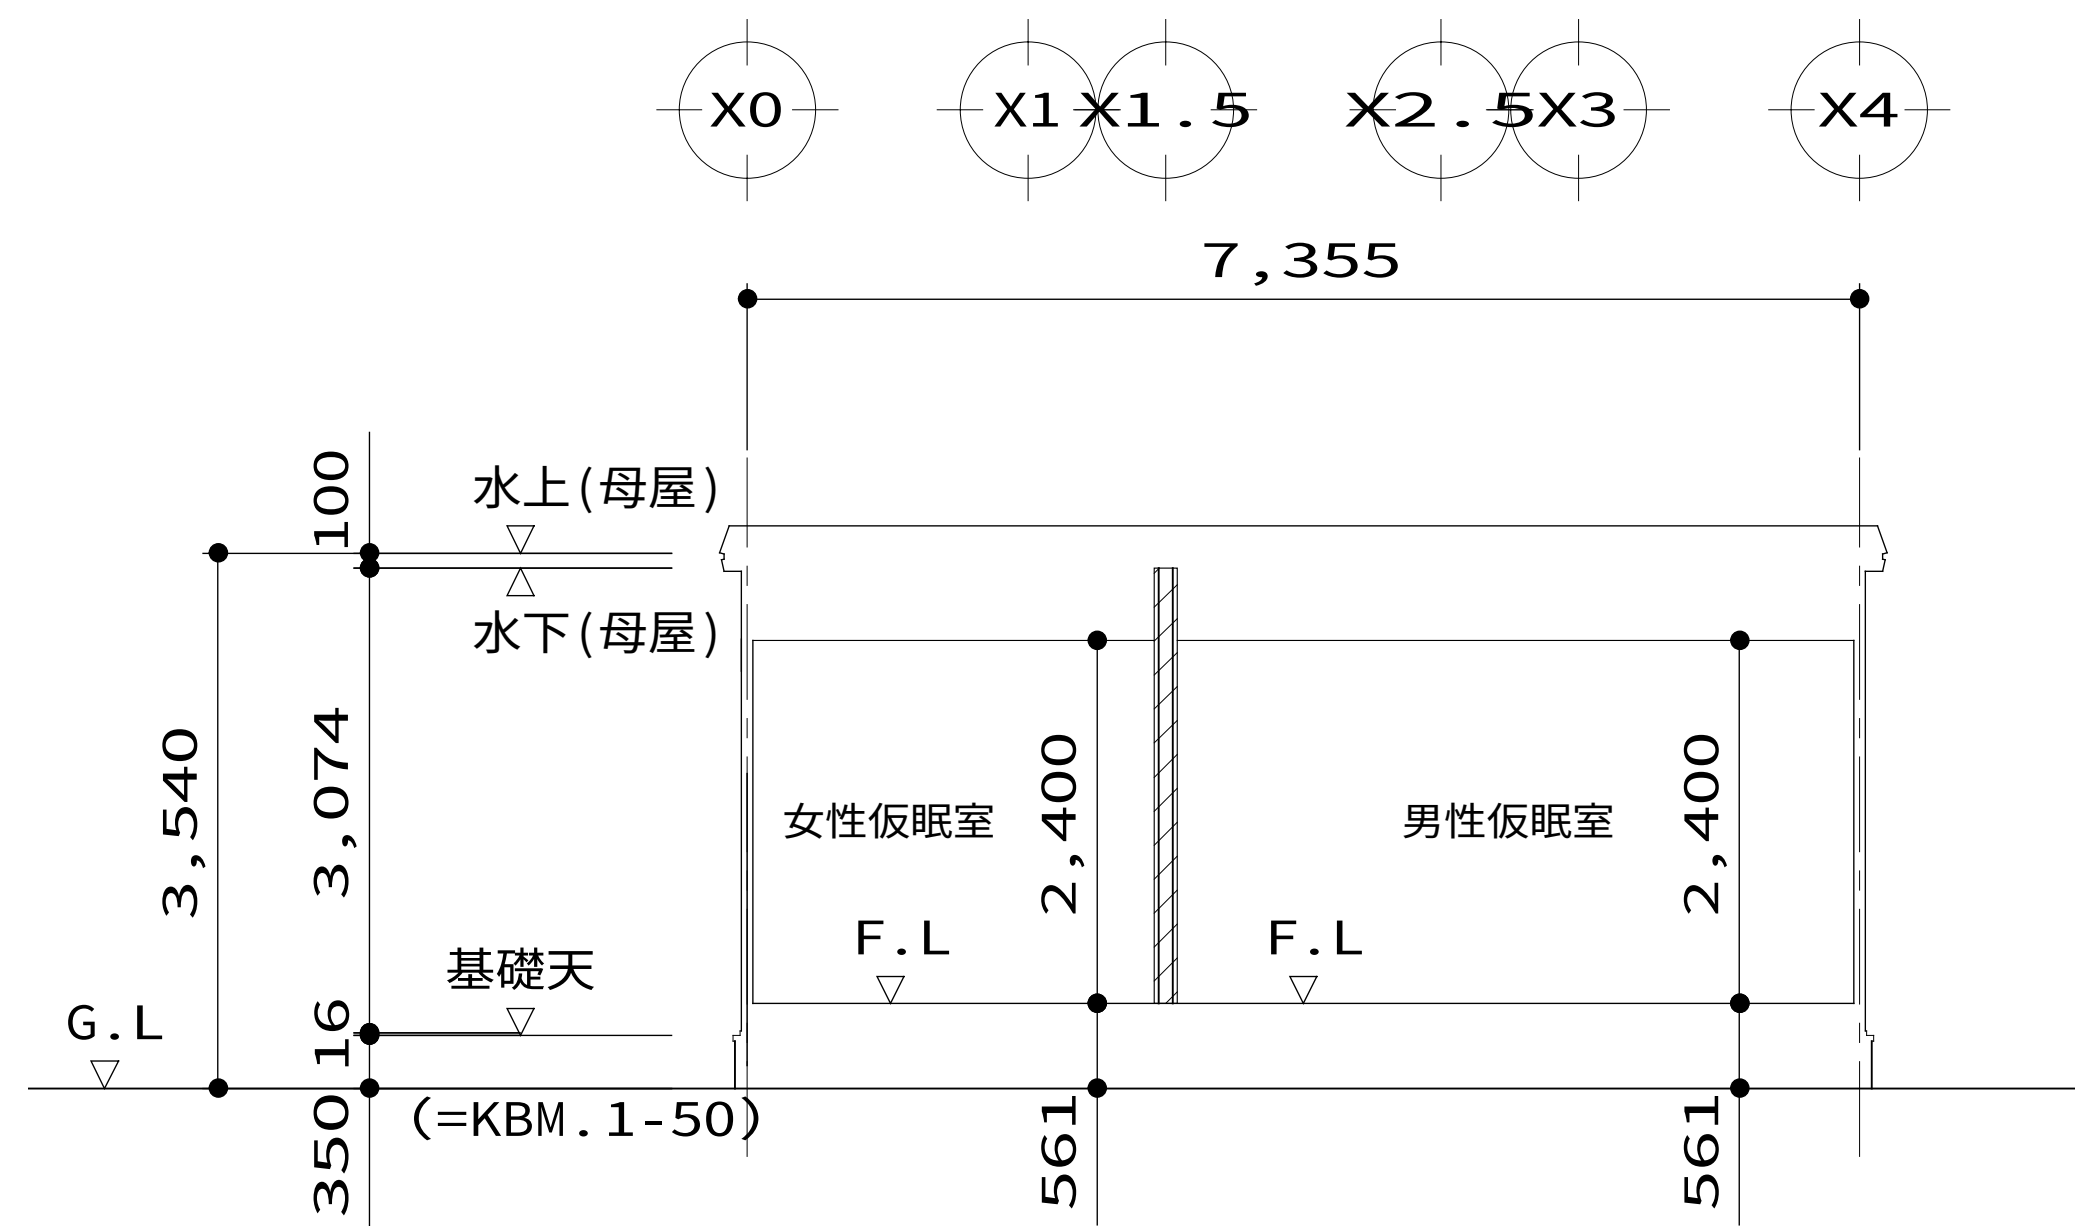

Y通り 断面図 S=1/50

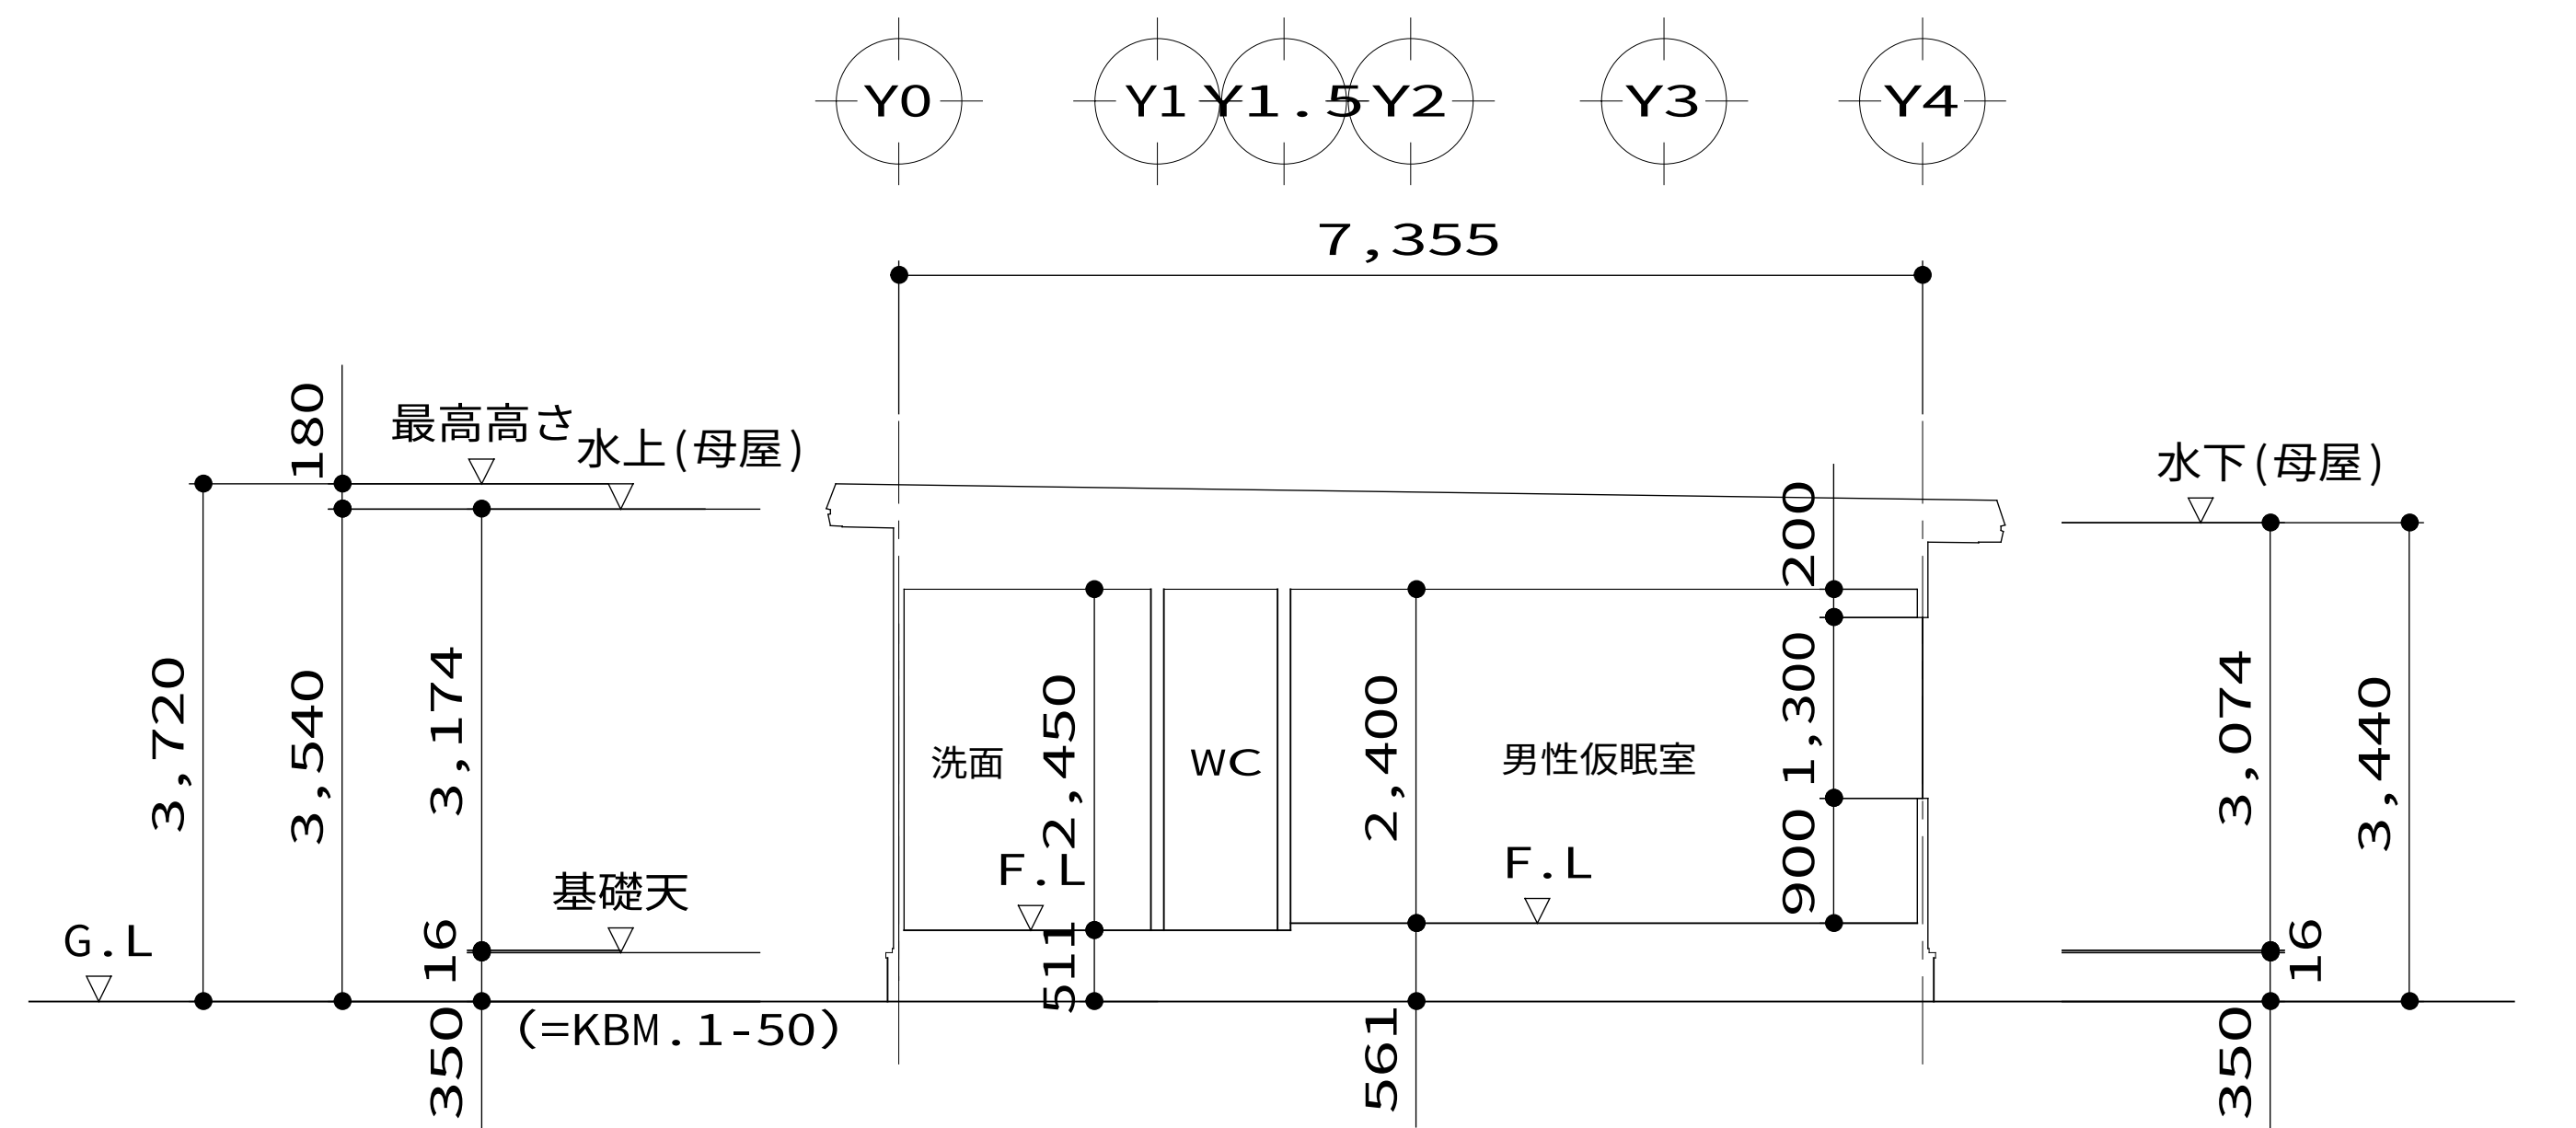


X通り 断面図 S=1/50

間仕切り：グラスウール t=100（16kg/m3品）充填  
屋根裏に達すること

|                 |  |  |  |     |    |                            |                             |                             |                |         |         |      |       |
|-----------------|--|--|--|-----|----|----------------------------|-----------------------------|-----------------------------|----------------|---------|---------|------|-------|
| 紫波警察署桜町宿舍解体ほか工事 |  |  |  | 検 図 | 製図 | 設計年月<br>令和7年 1月<br>(2025年) | 図面内容<br>(仮眠室棟新築)<br>立面図、断面図 | 縮尺<br>A1: 1/50<br>A3: 1/100 | 図面番号<br>A - 14 | 建築意匠    |         |      |       |
|                 |  |  |  |     |    |                            |                             |                             |                | 計画<br>○ | 消防<br>○ | 構造適用 | 省エネ適用 |
| 設計図             |  |  |  |     |    |                            |                             |                             |                |         |         |      |       |



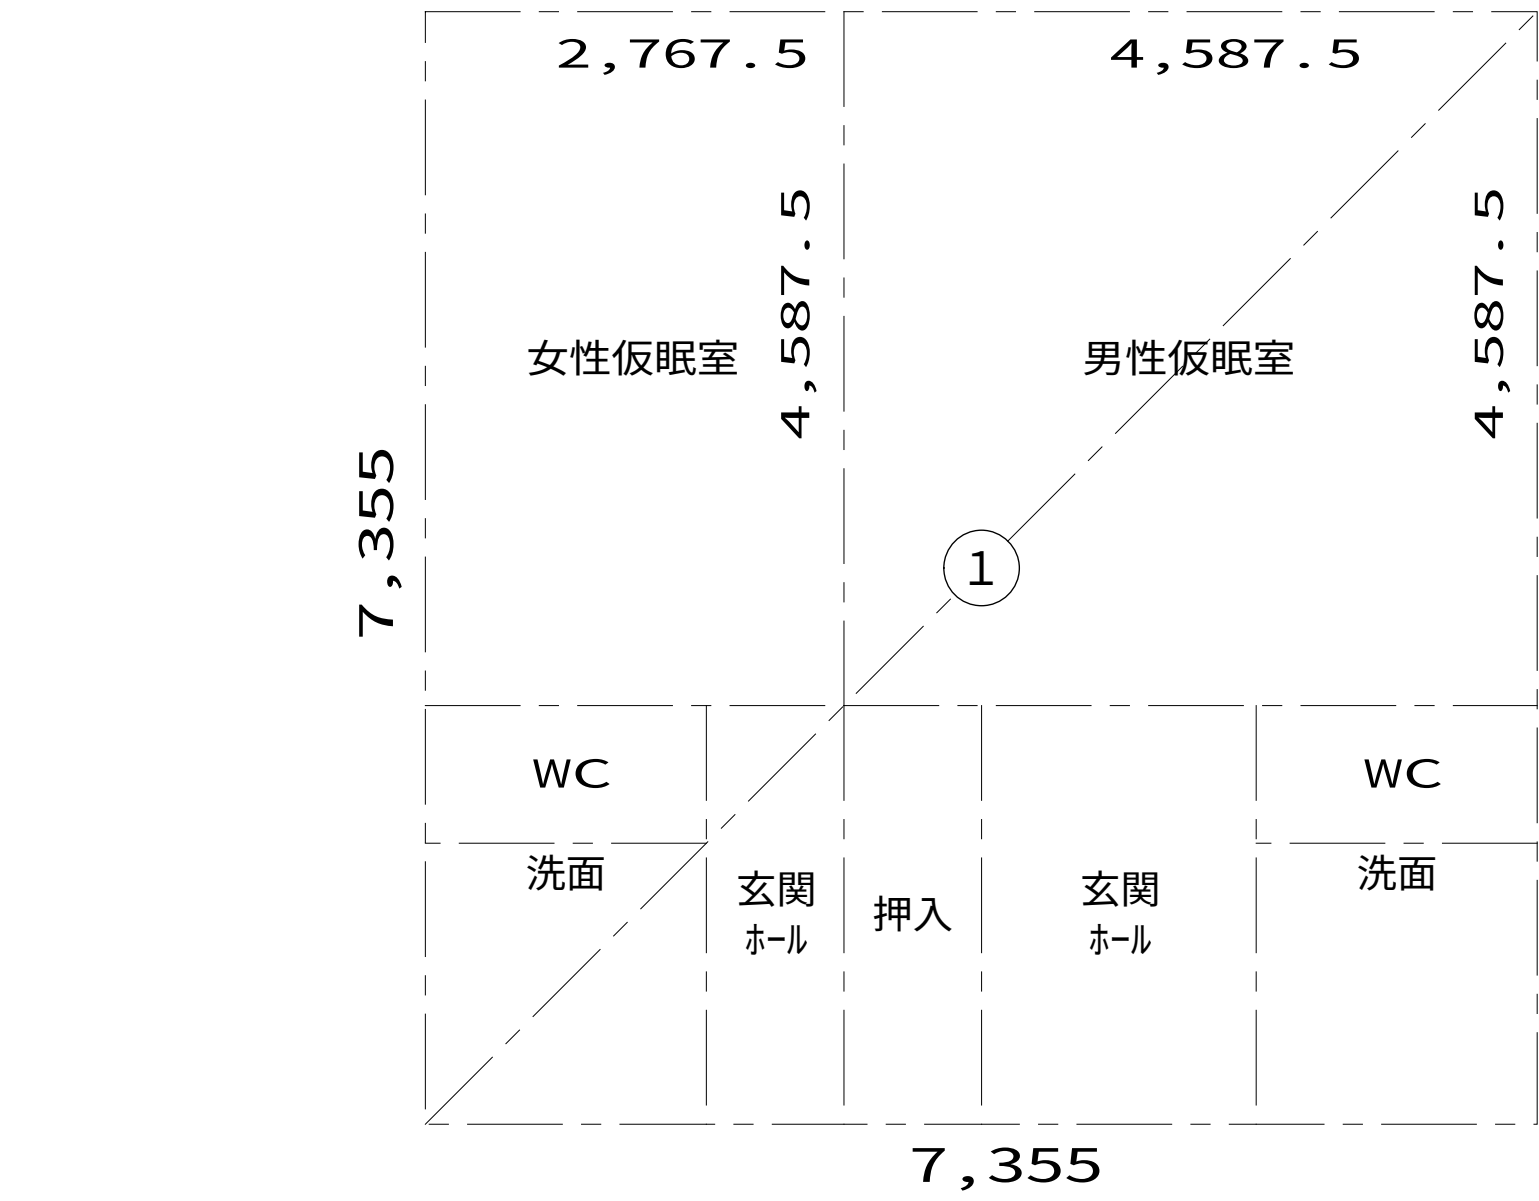

建物求積図 S=1/50

建物求積表

|      |       |   |       |       |           |
|------|-------|---|-------|-------|-----------|
| ①    | 7.355 | × | 7,355 | =     | 54.096025 |
|      |       |   |       |       |           |
|      |       |   |       |       |           |
| 延床面積 | ①     |   |       | 54.09 | m2        |
| 建築面積 | ①     |   |       | 54.09 | m2        |

|          |      |        |   |        |                         |
|----------|------|--------|---|--------|-------------------------|
| 居室床面積算定表 |      |        |   |        |                         |
| 男性仮眠室    | 床面積： | 4.5875 | × | 4.5875 | = 21.045156 改め 21.04 m2 |
| 女性仮眠室    | 床面積： | 4.5875 | × | 2.7675 | =12.695906 改め 12.69 m2  |

建具表

|       |                                     |                       |                       |
|-------|-------------------------------------|-----------------------|-----------------------|
| 符号・数量 | $\frac{AW}{1}$ 2ヶ所                  | $\frac{AW}{2}$ 2ヶ所    | $\frac{AW}{3}$ 1ヶ所    |
| 形 式   | アルミサッシ引違い窓                          | アルミサッシ引違い窓            | アルミサッシ引違い窓            |
| 姿 図   |                                     |                       |                       |
| 材質・仕上 | 半外付アルミ製サッシ                          | 半外付アルミ製サッシ            | 半外付アルミ製サッシ            |
| ガ ラ ス | 型板 t=4 中空層 t=9 透明 t=3               | 型板 t=4 中空層 t=9 透明 t=3 | 型板 t=4 中空層 t=9 透明 t=3 |
| 金 物   | クレセント 付属金物一式                        | クレセント 付属金物一式          | クレセント 付属金物一式          |
| 備 考   | 網戸                                  | 網戸                    | 網戸                    |
| 符号・数量 | $\frac{AD}{1}$ 2ヶ所                  |                       |                       |
| 形 式   | アルミサッシ片開きドア                         |                       |                       |
| 姿 図   |                                     |                       |                       |
| 材質・仕上 | 半外付アルミ製サッシ                          |                       |                       |
| ガ ラ ス | 型 t=4 中空層 t=11 透明 t=3               |                       |                       |
| 金 物   | バーハンドル、シングル錠、サムターン、ドアチェック、丁番 付属金物一式 |                       |                       |
| 備 考   | 腰板：アルミパネル 開き勝手は平面図参照                |                       |                       |

法規チェック



| 男性仮眠室 A :21.04 m2 CH=2.400 m |      |      |          |                                               |    |
|------------------------------|------|------|----------|-----------------------------------------------|----|
|                              | 必要面積 | 有効面積 | 建具記号・計算式 | $h \times w \times n$                         | 判定 |
| L : 採光 (A/20)                | 1.05 | 2.74 | AW-1     | $1.3 \times 1.60 \times 1 = 2.08$             | OK |
|                              |      |      | AW-3     | $0.9 \times 0.74 \times 1 = 0.666$            |    |
| V : 換気 (A/20)                | 1.05 | 1.37 | AW-1     | $1.3 \times 1.60 \times 1 \times 0.5 = 1.04$  | OK |
|                              |      |      | AW-3     | $0.9 \times 0.74 \times 1 \times 0.5 = 0.333$ |    |
| S : 排煙 (A/50)                | 0.42 | 0.59 | AW-1     | $0.6 \times 1.60 \times 1 \times 0.5 = 0.48$  | OK |
|                              |      |      | AW-3     | $0.3 \times 0.74 \times 1 \times 0.5 = 0.111$ |    |

| 女性仮眠室 A :12.69m2 CH=2.400 m |      |      |          |                                              |    |
|-----------------------------|------|------|----------|----------------------------------------------|----|
|                             | 必要面積 | 有効面積 | 建具記号・計算式 | $h \times w \times n$                        | 判定 |
| L : 採光 (A/20)               | 0.63 | 2.08 | AW-1     | $1.3 \times 1.60 \times 1 = 2.08$            | OK |
| V : 換気 (A/20)               | 0.63 | 1.04 | AW-1     | $1.3 \times 1.60 \times 1 \times 0.5 = 1.04$ | OK |
| S : 排煙 (A/50)               | 0.25 | 0.48 | AW-1     | $0.6 \times 1.60 \times 1 \times 0.5 = 0.48$ | OK |

| 消防用無窓階算定                                          |             |         |
|---------------------------------------------------|-------------|---------|
| 1階床面積                                             | 必要開口面積 A/30 | 有効開口面積  |
| 54.09 m2                                          | 1.80 m2     | 2.08 m2 |
| AW-1 $1.3 \times 1.60 \times 2 \times 0.5 = 2.08$ |             |         |
| 合計 2.08 m2 ∴有窓階                                   |             |         |
| 対象部分は  とする。                                       |             |         |








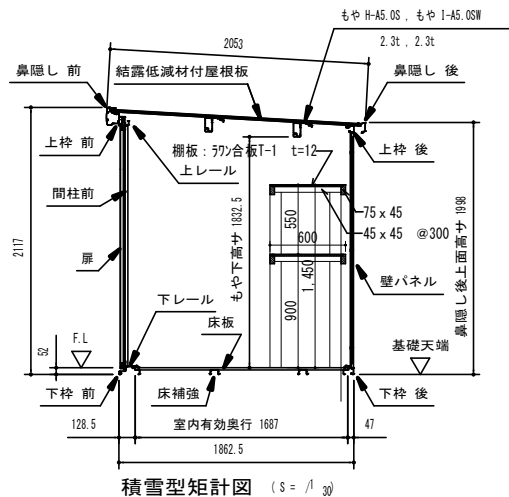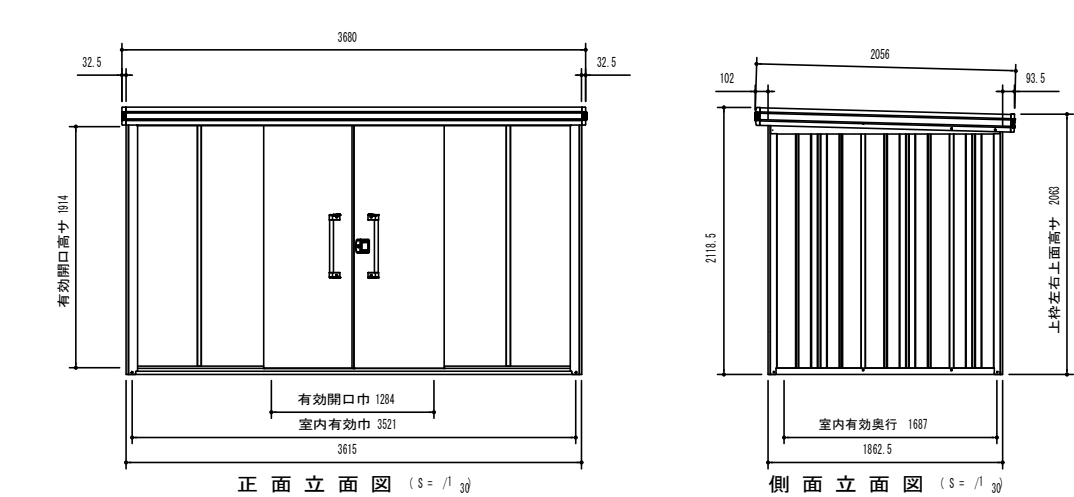

| 部 材 名             | 厚さ (φ/重)  | 材 質                                          |
|-------------------|-----------|----------------------------------------------|
| 結露低減材付屋根板         | 0.4       | JIS G3222 塗装溶融亜鉛めっき鋼板 QSLC                   |
| 床 補 強             | 1.2       | JIS G3221 溶融5%アルミニウム亜鉛めっき鋼板 QSLC             |
| <積雪型> もや H-A5.0S  | 2.3       | JIS G3312 塗装溶融亜鉛めっき鋼板 QGOC                   |
| <積雪型> もや I-A5.0SW | 2.3       | JIS G3312 塗装溶融亜鉛めっき鋼板 QGOC                   |
| 下枠前 (側・後)         | 1.2 (1.0) | JIS G3222 塗装溶融5%アルミニウム亜鉛めっき鋼板 QSLC           |
| 上 枠 前 (後)         | 1.0 (0.8) | JIS G3222 塗装溶融5%アルミニウム亜鉛めっき鋼板 QSLC           |
| 上 枠 左 右           | 0.8       | JIS G3222 塗装溶融5%アルミニウム亜鉛めっき鋼板 QSLC (フットンカラー) |
| 上枠補強 (積雪型のみ)      | 1.6       | JIS G3312 塗装溶融亜鉛めっき鋼板 QGOC                   |
| 上レール              | 1.2       | アルミニウム合金押出型材                                 |
| 下レール              | 0.8       | JIS G3222 塗装溶融5%アルミニウム亜鉛めっき鋼板 QSLC           |
| 鼻 隠 し 前           | 0.5       | JIS G3222 塗装溶融5%アルミニウム亜鉛めっき鋼板 QSLC (フットンカラー) |
| 鼻 隠 し 後           | 0.5       | JIS G3222 塗装溶融5%アルミニウム亜鉛めっき鋼板 QSLC           |
| 柱                 | 0.8       | JIS G3222 塗装溶融5%アルミニウム亜鉛めっき鋼板 QSLC           |
| 扉                 | 0.6       | JIS G3222 塗装溶融5%アルミニウム亜鉛めっき鋼板 QSLC           |
| 壁 パ ネ ル           | 0.5       | JIS G3222 塗装溶融5%アルミニウム亜鉛めっき鋼板 QSLC           |
| 袖 壁               | 0.5       | JIS G3222 塗装溶融5%アルミニウム亜鉛めっき鋼板 QSLC           |
| 間 柱               | 1.0       | JIS G3222 塗装溶融5%アルミニウム亜鉛めっき鋼板 QSLC           |
| 床 板               | 0.6       | JIS G3222 塗装溶融5%アルミニウム亜鉛めっき鋼板 QSLC           |
| アンカープレート (L)      | 2.3       | JIS G3302 溶融亜鉛めっき鋼板 S90C (後塗装仕上げ)            |

| 部 材 名    | サイズ (巾×高さ)   |
|----------|--------------|
| 扉 右 L-A  | 716 × 1938   |
| 扉 左 L-A  | 716 × 1938   |
| 壁パネル L-A | 670 × 1870   |
| 壁パネル L-F | 319.5 × 1870 |
| 袖 壁 L-B  | 495 × 1909   |

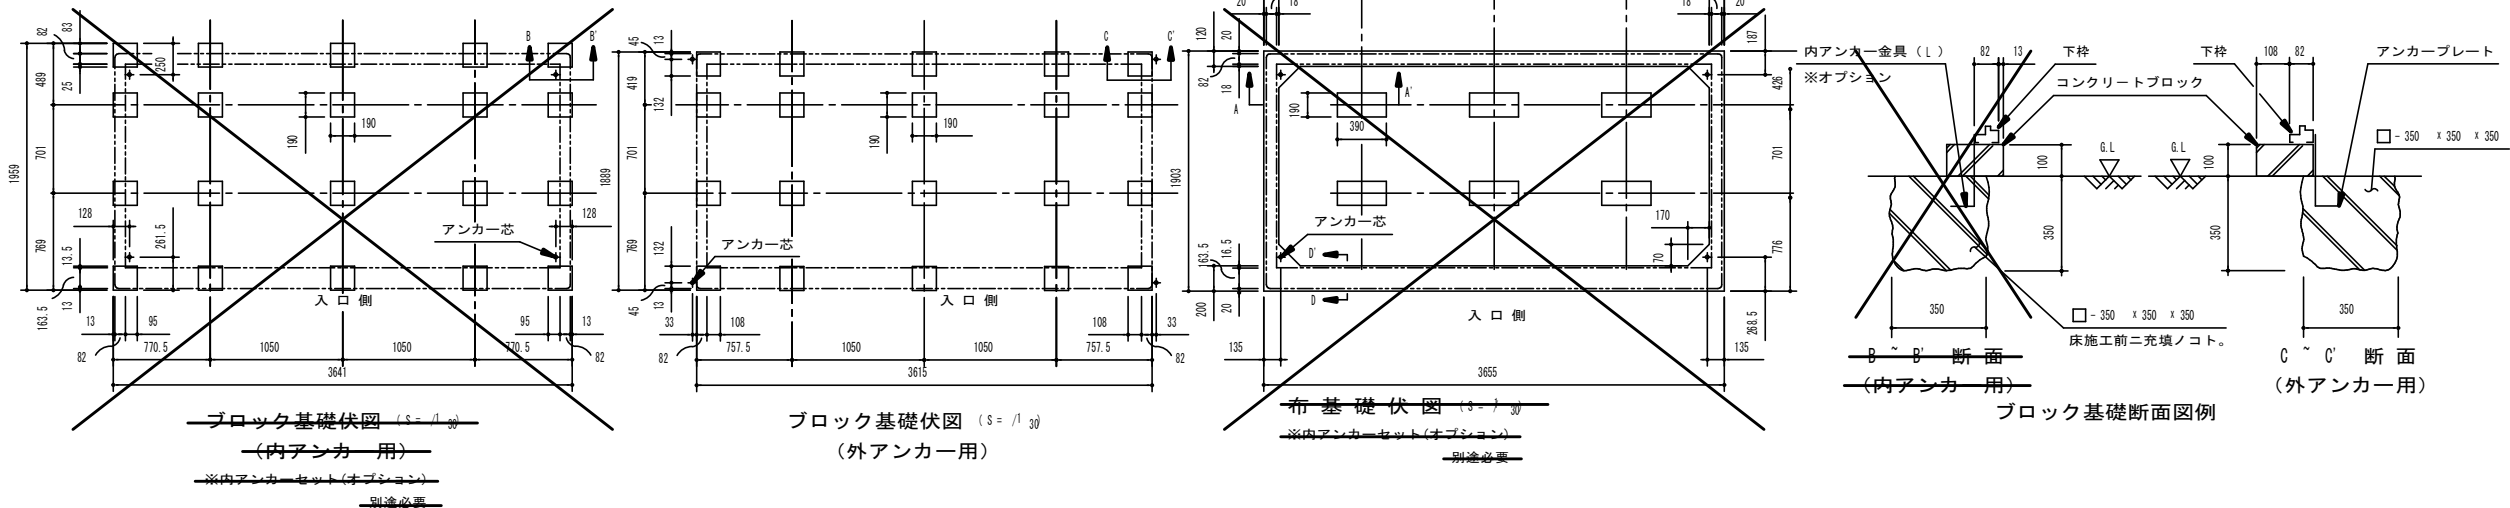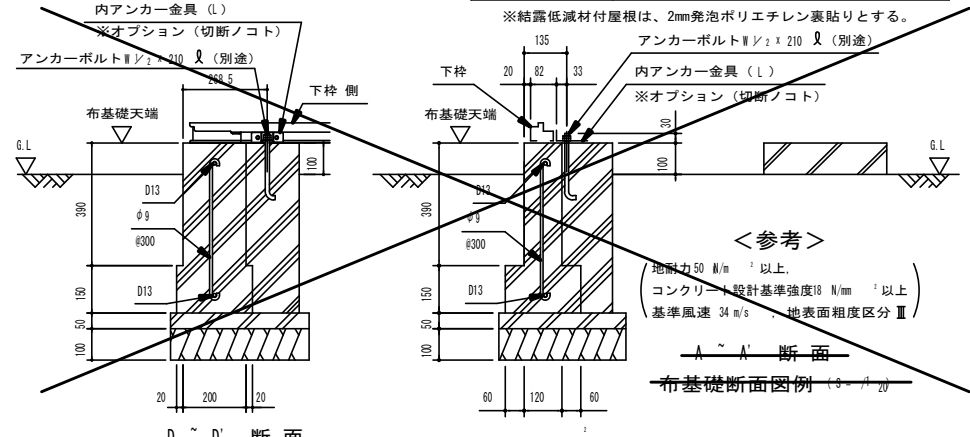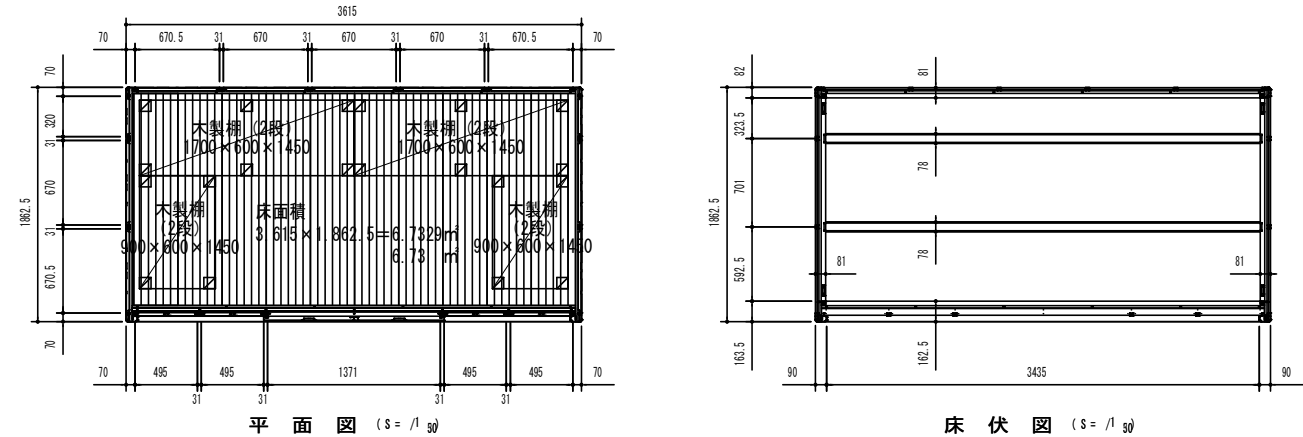



## 構造設計特記仕様

※修正箇所は下線を引くこと  
適用は ■ 印を記入する。

## 1. 建築物の構造内容

- |                  |   |   |                              |                             |
|------------------|---|---|------------------------------|-----------------------------|
|                              |                             |
| (2) 工事種別         | <input checked="" type="checkbox"/> 新築   | <input type="checkbox"/> 増築                                                                                      | <input type="checkbox"/> 増改築 | <input type="checkbox"/> 改築 |
| (3) 構造設計一般建築士の関与 | <input type="checkbox"/> 必要 <input checked="" type="checkbox"/> 必要としない   |   |                              |                             |
|                  | <input type="checkbox"/> 法第20条第一号（高さ60m超）<br><input type="checkbox"/> 法第20条第二号（RC造高さ20m超 S造4層建以上 R 木造高さ13m超 その他）<br>注（3）構造設計一般建築士の関与が義務づけられる建築物については解説等を参照して確認する事。   |   |                              |                             |
| (4) 構造種別         | <input type="checkbox"/> 木造（W） <input type="checkbox"/> 補強コンクリートブロック造（CBR）<br><input checked="" type="checkbox"/> 鉄骨造（S） <input type="checkbox"/> 鉄筋コンクリート造（RC）<br><input type="checkbox"/> 鉄骨鉄筋コンクリート造（SRC）<br><input type="checkbox"/> 鉄骨プレキャスト鉄筋コンクリート造（WPRC）<br><input type="checkbox"/> プレキャスト鉄筋コンクリート造（PRC） |   |                              |                             |
| (5) 階数           | 根 地下 一階 地上 1階 塔屋 一階   |   |                              |                             |
| (6) 主要用途         | 仮設 仮設   |   |                              |                             |
| (7) 屋上付属物        | <input type="checkbox"/> 高型水槽 <input type="checkbox"/> 風車 <input type="checkbox"/> キュートビクル <input type="checkbox"/> 風空<br><input type="checkbox"/> 広告塔   | <input type="checkbox"/> 風空                                                                                      |                              | <input type="checkbox"/> 風空 |
| (8) 特別設備         | <input type="checkbox"/> エレベーター 人乗（マシナールームレス ロープ式・油圧式）<br><input type="checkbox"/> ホイスト <input type="checkbox"/> 倉庫積載用 <input type="checkbox"/> 昇降機 <input type="checkbox"/> 昇水機 <input type="checkbox"/> 機械式駐車場                                                                                                  | <input type="checkbox"/> リフト <input type="checkbox"/> 風空 <input type="checkbox"/> 風空 <input type="checkbox"/> 風空 |                              |                             |
| (9) 付帯工事         | <input type="checkbox"/> 門扉 <input type="checkbox"/> 塀 <input type="checkbox"/> 駐輪場   |   |                              |                             |
| (10) 建築計画        | <input type="checkbox"/> 有 <input type="checkbox"/> 無   |   |                              |                             |
| (11) 構造計算ルート     | <input type="checkbox"/> X方向ルート <input type="checkbox"/> Y方向ルート <input type="checkbox"/> X方向ルート <input type="checkbox"/> Y方向ルート <input type="checkbox"/> X方向ルート <input type="checkbox"/> Y方向ルート   |   |                              |                             |
| (12) 設定条件        | 最大積雪量 75cm 単位積雪重量 $\geq 20\text{N/m}^2/\text{cm}$   |   |                              |                             |

## 2. 使用建築材料表・使用構造材料一覽表

- | (1) コンクリート (レディーミクストコンクリート JIS Q 1001, JIS Q 1011, JIS A 5308) |                                                            |                                             |                                             |           |     |  |
|----------------------------------------------------------------|------------------------------------------------------------|---------------------------------------------|---------------------------------------------|-----------|-----|--|
| 適用箇所                                                           | 種 類                                                        | 設計基準強度<br>F <sub>c</sub> =N/mm <sup>2</sup> | 品質基準強度<br>F <sub>q</sub> =N/mm <sup>2</sup> | スラブ<br>cm | 備 考 |  |
| 捨てコンクリート                                                       | ■ 普通                                                       | 18                                          | -                                           | -         |     |  |
| 土間コンクリート                                                       | ■ 普通                                                       | 21                                          | 21                                          | 15        |     |  |
| 基礎、基礎梁                                                         | ■ 普通                                                       | 21                                          | 21                                          | 15        |     |  |
| 柱、梁、床、壁                                                        | □ 普通 □ 軽量                                                  |                                             |                                             |           | 比重  |  |
| 押えコンクリート                                                       | □ 普通 □ 軽量                                                  | -                                           | -                                           | -         | 比重  |  |
| 細骨材の種類                                                         | ■ 砂 □ 山砂 □ 人工                                              |                                             |                                             |           |     |  |
| 粗骨材の種類                                                         | ■ 砂利 □ 碎石 □ 人工                                             |                                             |                                             |           |     |  |
| 水の区分                                                           | ■ 水道水 □ 地下水 □ 工業用水                                         |                                             |                                             |           |     |  |
| 混和材料の種類 ( JIS )                                                | □ AE減水剤 □ 高性能AE減水剤 □                                       |                                             |                                             |           |     |  |
| 呼び強度を保证する材齢、養生                                                 | ■ 材齢 ( ■ 28日 □ 56日 □ □ )<br>■ 養生 ( □ 現場封かん □ 現場水中 ■ 標準 □ ) |                                             |                                             |           |     |  |
- 単位水量は 185kg/m<sup>3</sup>以下、単位セメント量は 270kg/m<sup>3</sup>以上とする。
- (2) コンクリートブロック (□ JIS A 5406)
- A種 □ B種 □ C種 厚 100 □ 120 □ 150 □ 190 使用箇所 □ □ □
- (3) 鉄 筋
- |                        | 種 類            | 径      | 使用箇所 | 継手工法                                               |
|------------------------|----------------|--------|------|----------------------------------------------------|
| 異形鉄筋<br>( JIS G 3112 ) | ■ SD295        | D16 以下 | 基礎   | ■ 重ね継手                                             |
|                        | □              |        |      | □ ガス圧接継手                                           |
|                        | □ SD345        | D19 以上 |      | □ 溶接継手                                             |
|                        | □ SD390        |        |      | □ 機械式継手                                            |
| 高強度せん断補強筋              | □ 材種           |        |      | ( )                                                |
|                        | □ 大臣認定番号 MSRB- |        |      |                                                    |
| 丸 鋼 ( JIS G 3112 )     | SD S235        |        |      | 各継手の使用詳細については<br>本仕様5、(2)鉄筋の項の鉄筋<br>継手等の■にて表示すること。 |
| 溶接金網 ( JIS G 3550 )    |                |        |      |                                                    |

(4) 鉄 骨

| 種 類                             | 使用箇所         | 現場撮     | JIS規格・認定番号等          |
|---------------------------------|--------------|---------|----------------------|
| ■ SS400 □ SM400 □ SN400 A, B, C | 梁            | □ 有 ■ 無 | JIS G3101            |
| ■ STKR400D STKR490              | 柱            | □ 有 ■ 無 | JIS G3466            |
| □ BCR295 □ BCP235 □ BCP325      |              | □ 有 □ 無 | 大臣認定品 認定番号 M5TL-     |
| □ SM490 AD □ SN490 B □ SN490 C  |              | □ 有 □ 無 | JIS G                |
| ■ SSC400 □ SWH400□ SWH400       | 柱、母屋、継材・柱/梁  | □ 有 ■ 無 | JIS G3550 / JIS G355 |
| ■ SNR400B                       | 水平ブレース、柱ブレース | □ 有 ■ 無 | JIS A 5540           |
| 溶接材料                            | □ JIS Z      |         |                      |

- (5) ボルト
- 使用箇所の詳細については別途図示とする。
- 高力ボルト
- F10T (JIS B1183 6・8 国土交通大臣認定品 (MBLT-0050同等品)) (□M16 □M20 □M22 □M24)
- ボルト (JIS B1180) ■ M12 ■ M16 □M20 ■ 強度区分4.6・4.8 ■ 強度区分10.9
- アンカーボルト
- SS400 M24 L= mm ナット (□シングル、□ダブル)
- SS400 M20 L= mm ナット (□シングル、□ダブル)
- SS400 M16 L= 400 mm ナット (□シングル、■ダブル)
- 頭付スタッドボルト
- φ= L= mm 使用箇所 (□柱 □大梁 □小梁)
- φ= L= mm 使用箇所 (□柱 □大梁 □小梁)

| 材 種                      | 型式 厚 その他   | 使用箇所                                                              | 仕様・構法   |
|--------------------------|------------|-------------------------------------------------------------------|---|
| ALC ( JIS A 5416 )       | 厚          | <input type="checkbox"/> 壁 <input type="checkbox"/> 床版            | <input type="checkbox"/> スライド <input type="checkbox"/> ボルト止め<br><input type="checkbox"/> ロッキング <input type="checkbox"/> □ |
| 折版                       | H=79 厚 0.6 | <input checked="" type="checkbox"/> 屋根 <input type="checkbox"/> □ | <input type="checkbox"/> □                                                                                                |
| 特殊デッキプレート ( JIS G 3352 ) | 型式 厚       | <input type="checkbox"/> 床版 <input type="checkbox"/> □            | <input type="checkbox"/> □                                                                                                |
| デッキプレート ( JIS G 3352 )   | 型式 厚       | <input type="checkbox"/> 床版 <input type="checkbox"/> □            | <input type="checkbox"/> □                                                                                                |

### 3. 地盤

- (1) 地盤調査と調査計画
- 有 ( ☒ 敷地内 ☐ 近隣 )      ☐ 無 ( ☐ 調査計画 ☐ 有 ☐ 無 )
- | 調査項目           | 資料有り | 調査計画                             | 調査項目   | 資料有り | 調査計画 | 調査項目   | 資料有り | 調査計画 |
|----------------|------|----------------------------------|--------|------|------|--------|------|------|
| ボーリング調査        |      | <input checked="" type="radio"/> | 静的貫入試験 |      |      | 標準貫入試験 |      |      |
| 水平地盤反力係数の測定    |      |                                  | 土質試験   |      |      | 物理探査   |      |      |
| 試験地盤(支持層)の確認   |      |                                  | 平板載荷試験 |      |      | 液化化判定  |      |      |
| スウェーデン式サウンディング |      |                                  | 現場透水試験 |      |      | P S 検査 |      |      |

注) 上記表中の資料が有るもの、調査計画が有るものに○を記入する。

- 2) ボーリング標準貫入値、土質構成（基礎・杭の位置を明記すること） ※別紙による

| 深<br>度 | 土 質 | N<br>値   | 標準貫入試験 |     |     |     |     |     |                                   |  |
|--------|-----|----------|--------|-----|-----|-----|-----|-----|-----------------------------------|--|
|        |     |          | 1.0    | 2.0 | 3.0 | 4.0 | 5.0 | 6.0 |                                   |  |
| 0      |     | 15<br>30 |        |     |     |     |     |     | ○調査地層                             |  |
| 1      |     | 15<br>30 |        |     |     |     |     |     | ○位置図                              |  |
| 2      |     | 15<br>30 |        |     |     |     |     |     |                                   |  |
| 3      |     | 15<br>30 |        |     |     |     |     |     |                                   |  |
| 4      |     | 15<br>30 |        |     |     |     |     |     |                                   |  |
| 5      |     | 15<br>30 |        |     |     |     |     |     | ○支持地盤、地層及び深さについてのコメント             |  |
| 6      |     | 15<br>30 |        |     |     |     |     |     |                                   |  |
| 7      |     | 15<br>30 |        |     |     |     |     |     |                                   |  |
| 8      |     | 15<br>30 |        |     |     |     |     |     | ○孔内水位                             |  |
| 9      |     | 15<br>30 |        |     |     |     |     |     | ○位置データ（調査地層と設計地層とは<br>約 m の距離がある） |  |
| 10     |     | 15<br>30 |        |     |     |     |     |     |                                   |  |
| 11     |     | 15<br>30 |        |     |     |     |     |     | ○備考                               |  |
| 12     |     | 15<br>30 |        |     |     |     |     |     |                                   |  |

注）地盤調査及び試験杭の結果により、杭長さ、杭種、直接基礎の深さ、形状を変更する場合もある。

#### 4. 地業工事

- |                                               |                |                                              |                                         |                                             |      |                                       |                            |
|-----------------------------------------------|----------------|----------------------------------------------|-----------------------------------------|---------------------------------------------|------|---------------------------------------|----------------------------|
| ( 1 )                                         | 直接基礎           | <input type="checkbox"/> ベタ基礎                | <input checked="" type="checkbox"/> 布基礎 | <input type="checkbox"/> 独立基礎               | 試験   | <input checked="" type="checkbox"/> 有 | <input type="checkbox"/> 無 |
|                                               | 深さ GL - 0.45 m | 支持層                                          | 長期許容支持力                                 | 50 kN/m <sup>2</sup>                        | 載荷試験 | <input checked="" type="checkbox"/> 有 | <input type="checkbox"/> 無 |
| ( 2 )                                         | 地盤改良           | <input checked="" type="checkbox"/> 液状混合処理工法 | <input type="checkbox"/> 深層混合処理工法       | <input checked="" type="checkbox"/> 砕石パイル工法 |      |                                       |                            |
|                                               | 深さ GL - 5.00 m | 長期許容支持力                                      | 50 kN/m <sup>2</sup>                    |                                             | 載荷試験 | <input type="checkbox"/> 有            | <input type="checkbox"/> 無 |
| 注)「建築物のための改良地盤の設計及び品質管理指針」日本建築センター2002.を参考とする |                |                                              |                                         |                                             |      |                                       |                            |
| ( 3 )                                         | 杭基礎            | 支持層                                          |                                         |                                             |      |                                       |                            |

| 杭 種               | 材 料   | 施 工 法                                                                               | 備 考                |
|-------------------|---|-------------------------------------------------------------------------------------|--------------------|
| □ RC □ PRC        | PRC □Ⅰ種 □Ⅱ種 □Ⅲ種   | □ 打ち込み                                                                              |                    |
| □ PHC □ H鋼        | PHC □A種 □B種 □C種   | □ 埋込み (セメントミルク工法)                                                                   |                    |
| □ 鋼管 □ 摩擦杭        | 鋼材 □SS400 □SKK400   |                                                                                     | 認定第 号              |
| □ SC杭             | □ JIS   |                                                                                     | 年 月 日              |
| □ 場所打ち<br>コンクリート杭 | コンクリート F c = N / mm <sup>2</sup><br>F q = N / mm <sup>2</sup><br>スラップ c m 以下<br>セメント量 k g / m <sup>3</sup><br>単位水量 k g / m <sup>3</sup> | □ オールケーシング □ 掘底杭<br>□ リバーサスケーレシジョン<br>□ アースドリル □ ミニアース<br>□ BH<br>□ 深礎 (□ 手掘 □ 機械掘) | 認定<br>第 号<br>年 月 日 |
|                   | 鉄 筋 主筋 SD<br>HOOP SD   |                                                                                     |                    |

杭仕様 ☐ 施工計画書承認 ☐ 杭施工結果報告書

試験杭 ( ☐ 有 ☐ 無 ) ( ☐ 打ち込み ☐ 載荷 ☐ 孔壁測定 )

[illegible]

## 5. 鉄筋コンクリート工事 (施工方法等計画書)

本構造設計特記仕様はコンクリートの設計基準強度 ( $F_c$ ) が  $36 \text{ N/mm}^2$  以下に適用し、鉄筋の材種は SD390 以下に適用する。

- ## （１）コンクリート
- コンクリートは JIS A 5308（レディミクストコンクリート）に適合する JIS 既設工場の製品とし、施工に關しては標準図に記載されている事項を除き、JASS 5 による。JASS 5 は鉄筋コンクリート工事 2009 年版及びその
  - 耐久設計基準強度  $F_d$ 
    - 短期（18N/mm<sup>2</sup>）の標準（24N/mm<sup>2</sup>）の長期（30N/mm<sup>2</sup>）
  - セメントは、JIS R 5210 の普通ポルトランドセメントを標準とする。
  - 調査計画は、工事開始前に工事監督者の承認を得ること。
  - 寒中、暑中、その他特殊環境での適用を受ける期間に当る場合は、調査、打ち込み、養生、管理方法など必要事項について、工事監督者の承認を得ること。
  - フレッシュコンクリートの強化（圧縮）は、原則として工事現場で（財）国土開発技術研究センターの技術評価を受けた測定器を用いて行い、試験結果の記録及び測定器の表示部を 1 回の測定ごとに撮影した写真（カラー）を保管し承認を得る。
  - 測定検査の回数は、通常の場合、1 日 1 回以上とし、1 回の検査における測定試験は、同一試料から取り出すて 3 回行い、その平均値を試験値とする。
  - 構造体コンクリートについて現場の圧縮強度試験方法は JASS 5-T-603 によることとし、供試体は現場水中養生、または現場封かん養生とし、採取は打ち込み区ごと、打ち込み区ごととする。
  - また、打ち込み量が 150mm を超える場合は 150mm ごとまたは、その端部ごとに 1 回を標準とする。
  - なお、採取する供試体は、適当な間隔をいしに 3 回の運搬量からその必要本数を採取する。
  - 1 回、供試体の数値は、特別指定の場合、1 回当たり 6 本以上とし、そのうち 4 本を用いる。
  - ポンプ打ちコンクリートは、打ち込み位置でできるだけ近づく垂直に打ち、コンクリートの自由落下高さ（ポンプ打ち）が分離しない範囲とする。ポンプ圧送に際しては、コンクリート圧送技士または同等以上の技能を有する者が従事すること。なお、打ち込み機中における打継ぎ時間間隔の限固、外気温が 25℃未満の場合は 150 分以内、25℃以上の場合は 120 分以内とする。
  - コンクリート打ち込み中及び打ち込み後 5 日間は、コンクリートの温度が 2 度を下らないようにする。
  - 鉄板、振動等によってコンクリートの凝結及び変化が防げられないように養生を行う。
- ## （２）鉄筋
- 鉄筋は JIS G 3112 の規格品を標準とする。施工は、標準図に記載されている事項を除き、コンクリートと同様に、JASS 5 による。
  - 高強度せん断補強筋は、JIS G 3137 に規定される 3 種 1 号適合とする。
  - 鉄筋の加工方法、形状、かぶり厚さ、鉄筋の継手位置、継手の重ね長さ、定着長さは「鉄筋コンクリート構造設計標準図（４）」または「壁式鉄筋コンクリート構造設計標準図（１）（２）」による。

| 鉄軌継手工法  | 継手の位置等の設計条件による仕様・等級 |                 |     |      | 鉄軌の径          |
|---------|---------------------|-----------------|-----|------|---------------|
|         | (1) 引き張力最小部位        | (2) (1) 以外部位(注) |     |      |               |
|         |                     | A 級             | B 級 | SA 級 |               |
| ■ 重荷継手  | ■ 40d □ 35d □ ( ) d |                 |     |      | ■ D C (19) 以下 |
| □ 圧接継手  | □ 告示1463号第2項告示      | □               | □   | □    | □ D C ( ) 以下  |
| □ 溶接継手  | □ 告示1463号第3項告示      | □               | □   | □    | □ D C ( ) 以下  |
| □ 機械式継手 | □ 告示1463号第4項告示      | □               | □   | □    | □ D C ( ) 以下  |

注) (1) 以外の部位に設ける継手は、平成12年告示第1463号ただし書きに基づき、日本鉄筋継手協会、日本建築センター等の認定・評定等を取得した継手工法の等級で、構造計算にあたって『鉄筋継手使用基準（建築物の構造関係技術基準解説書 2007）』によって検討した部材の条件・仕様によること。

☐ D19未済は、すべて重ね継手とする。

□ 継手部分の施工要領は、社)日本鉄筋継手協会「鉄筋継手工事標準仕様書」(ガス圧接継手工事、溶接継手工事、機械式継手工事)による。

徒手部の検査方法：・外観検査 ☐ 有 ☐ 無 ・引張試験 ☐ 有 ☐ 無 ・超音波探傷試験 ☐ 有 ☐ 無  
 ガス圧接部分の検査を超音波探傷試験によって行う場合、最初の数ロットについては引張試験も併用し、1回の試験は5本以上とする。

（１ロットは同一作業班が同一日に作業した圧接箇所で 200 箇所程度とする）

□ 柱の帯筋（H00P）の加工方法は、□ H 型（タガ型） □ W 型（溶接型） □ S 型（スパイラル型）とする。

■ コンクリート及び鉄筋の試験は下記の試験機関で行うこと。

- (3) 型 枠
- |          |                   |      |             |
|----------|-------------------|------|-------------|
| ■ 材料     | 合板厚 12 mm を標準とする。 | ■ 施工 | JASS 5 による。 |
| ■ 型枠存置期間 |                   |      |             |

| 種類                       |              | せき板          |              |              |              | 支 柱          |              |              |              |
|--------------------------|--------------|--------------|--------------|--------------|--------------|--------------|--------------|--------------|--------------|
| 部 位                      |              | 基礎、梁側、柱、壁    |              | スラブ下、梁下      |              | スラブ上         |              | 梁下           |              |
| セメントの種類                  | 早強ポルトランドセメント | 早強ポルトランドセメント | 普通ポルトランドセメント | 早強ポルトランドセメント | 普通ポルトランドセメント | 早強ポルトランドセメント | 普通ポルトランドセメント | 早強ポルトランドセメント | 普通ポルトランドセメント |
|                          |              | 高炉セメントA種     | 高炉セメントA種     | 高炉セメントA種     | 高炉セメントA種     | 高炉セメントA種     | 高炉セメントA種     | 高炉セメントA種     | 高炉セメントA種     |
| 存置期間の平均気温                |              |              |              |              |              |              |              |              |              |
| コンクリートの<br>コンクリート<br>(日) | 15℃以上        | 2            | 3            | 4            | 6            | 8            | 17           | 28           |              |
|                          | 5℃～15℃       | 3            | 5            | 6            | 10           | 12           | 25           | 28           |              |
|                          | 5℃未満         | 5            | 8            | 10           | 16           | 15           | 28           | 28           |              |
| コンクリートの圧縮強度              |              | 5.0N/mm2     |              | 設計基準強度の50%   |              | 設計基準強度の85%   |              | 設計基準強度の100%  |              |

- 注1) 片持支柱、底・応寸9.0m以上の家下、工事監督者の指示による。
- 注2) 大梁の支柱の盛りかえは行わない。また、その他の梁の盛材も原則として行わない。
- 注3) 支柱の盛りかえは、必ず水平層のコンクリート打ちとす。
- 注4) 盛りかえ後の支柱頂部には、厚い角材または、これに代わるものを置く。
- 注5) 支柱の盛りかえは、小梁が終わりかつ、スラブ作業の一回、一組の全部の支柱を取り替へ、盛りかえをしなければならない。
- 注6) 直上層に着く大きい断面の梁がある場合には、支柱（大梁を除く）の盛りかえを行わない。
- 注7) 盛りかえは、養生中の梁に対しては有害な影響をもたすおそれのある振動又は衝撃を与えないように行うこと。

6. 鉄骨工事 (施工方法等計画書)

- 1) 鉄骨工事は指示のない限り下記による
- 日本建築学会「JASS6」「鉄骨精度検査基準」「鉄骨工技術指針」
  - 社)日本鋼構造協会「建築鉄骨工事技術指針」
  - 鉄骨製作管理技術者登録機構「安全せ継手の良い悪い仕口のずれの検査・補強マニュアル」
- (2) 工事監督者の承認を必要とするもの
- 製作工場 □ 製作要領書 □ 工作図 □ 施工計画書
  - 認定または登録工場(大臣認定 S H M R J グレード 都登録 T1 T2 T3 ランク)
  - 材料規格証明書※、または試験成績書
    - 鋼材 □ 高力ボルト □ 特殊ボルト □ 頒付スタッフ
- ※規格品証明書、原本相当規格品証明書、現品証明書
- 社内検査表 □
- (3) 工事監督者が行う検査項目
- (■印以外の項目の検査結果については、工事監督者に報告すること)
- 現状検査 □ 組立・開先検査 □ 製品検査 □ 建方検査
- (4) 接合部の溶接は下記によること
- 平成12年建設省告示第1464号第二号 イ、□
  - 鉄骨造等の建築物の工事に関する東京都取扱要綱
  - 日本建築学会「溶接工作基準、同解説 I、II、III、IV、V、VI、VII、VIII、IX」
  - 日本建築学会「鉄骨工技術指針」工事現場編、I編、
- (5) 接合部の検査
- 溶接部の検査(検査結果は後日工事監督者に報告すること)

- | 検査箇所                                                         | 検査方法                                             | 検査率又は検査数  |         |       | 備考                                      |
|--------------------------------------------------------------|--------------------------------------------------|-----------|---------|-------|-----------------------------------------|
|                                                              |                                                  | 工場自主検査    | 第三者受入検査 | 工事監理者 |                                         |
| <input checked="" type="checkbox"/> 完全溶込み溶接部<br>(突合も溶接)      | 外観検査(※)                                          | — % 個     | — % 個   | — % 個 | ※平成12年建設省告示<br>第1464号第二号による<br>(目視及び計測) |
| □                                                            | 超音波探傷試験                                          | — % 個     | — % 個   | — % 個 |                                         |
|                                                              | 内蔵<br><input type="checkbox"/> 硬さ試験<br>検査<br>(注) | — % 個     | — % 個   | — % 個 |                                         |
|                                                              | <input type="checkbox"/> 示形塗料塗布<br>マーク試験・その他     | — % 個     | — % 個   | — % 個 |                                         |
| ■ 隅肉溶接部                                                      | 外観検査                                             | 100 % 個   | — % 個   | — % 個 |                                         |
| 第三者検査機関名                                                     |                                                  | (都知事登録 号) |         |       |                                         |
| 第三者検査機関とは、建築士、工事監理者又は工事施工者が、受入れ検査を代行させるために自ら契約した<br>検査会社をいう。 |                                                  |           |         |       |                                         |

- 注1) 知事が定めた重大な不具合が発生した場合は、是正前に対応策を建築主事等に報告すること
- ☐ 高力バルブの検査（検査結果は後日工事監理等に報告すること）
- 軸力導入試験 ☐ 要 ☐ 不要 高力バルブパッキン係数試験 ☐ 要 ☐ 否
- ☐ 一次降の微レマージキングを見て、二次降の後そのずれを見て、共に均等の異常が無いことを確認する。
- ☐ トルシヤ形高力バルブは二次降の後、ピンデールが破断していることを確認する。

## 7. 設備関係

- 建築設備の構造は、構造耐力上安全な構造方式を用いるものとする。
- 建築設備の支持構造部および緊結金物には、錆止め等、防錆のための有効な措置を講じること。
- 建築物に設ける風圧からの突出する水櫃・建物の、その他これに類するものは、地震力等に対して構造耐力上主要部分に緊結され、安全であること。
- 煙突は、鉄筋に対するコンクリートのかけり厚さを5 cm以上とし鉄筋コンクリート造とすること。
- 設備配管は、地震時等の建物変形に追従できると、また、地震力等に対して適切に支持されていること。
- 設備機器の架台及び基礎については、風圧・地震力等に対して構造耐力上安全であること。
- エレベータの駆動装置等は、構造体と安全に緊結されていること。
- 特記以外の建築通規は原則として特記に
- 床スラブ内に設備配管等を埋込む場合は、スラブ厚さの1/3以下とし管の間隔を管径の3倍以上かつ5 cm以上を原則とし
- 建築物に設ける給水、排水その他の設備配管（給湯設備を除く）は
- 風圧、土圧及び水圧並びに地震その他の震動及び衝撃に対して安全な支保のり構造とすること。
- 建築物の用途を貫通して配管する場合においては、当該貫通部分に配管スリーブを設ける等有効な管の損傷防止のための措置を講ずること。
- 管の伸縮その他の変形により、当該管に損傷が生ずる場合において、伸縮継手又は可撓継手を設ける等有効な損傷防止のための措置を講ずること。
- 管を支持し、又は固定する場合においては、つり金物又は防振ゴムを用いる等有効な地震その他の震動及び衝撃の緩和のための措置を講ずること。
- 給湯設備は、風圧、土圧及び水圧並びに地震その他の震動及び衝撃に対して安全な支保のり構造とすること。満水時の質量が15 kgを超える給湯設備については、地震に対して安全な支保のり構造として、平成12年建築省告示第388号第3に規定する構造方式によること。

8. その他

- 諸官庁への届出書類は遅滞なく提出すること。
- 各試験の供試体は公的試験機関にて試験を行い工事監理者に報告すること。
- 必要に応じて記録写真を撮り保管すること。

|                 |     |  |  |  |                            |     |    |                              |                  |               |    |    |      |       |
|-----------------|-----|--|--|--|----------------------------|-----|----|------------------------------|------------------|---------------|----|----|------|-------|
| 紫波警察署桜町宿舎解体ほか工事 | 設計図 |  |  |  | 設計年月<br>令和7年 1月<br>(2025年) | 検 図 | 製図 | 図面内容<br>(仮居室棟新築)<br>構造設計特記仕様 | 縮尺<br>A1:<br>A3: | 図面番号<br>S- 01 | 計画 | 消防 | 構造選判 | 省12選判 |
|                 |     |  |  |  |                            |     |    |                              |                  |               |    |    |      |       |



# 鉄筋コンクリート構造配筋標準図（１）

## １．一般事項

- (１) 構造図面に記載された事項は、本標準図に優先して適用する。  
(２) 記号

d・・・異形棒鋼の呼び名に用いた数値 丸鋼では径 D・・・部材の成 R・・・直径  
@・・・間隔 r・・・半径 CL・・・中心線 Lo・・・部材間の内法距離 ho・・・部材間の内法高さ  
ST・・・あばら筋 HOOP・・・帯筋 S.HOOP・・・補強帯筋 φ・・・直径又は丸鋼

## ２．鉄筋加工、かぶり

### (１) 鉄筋末端部の折曲げの形状

| 折曲げ角度                                                                                                   | 180° | 135°        | 90°         | 折まげ角度90°はスラブ筋・壁筋の末端部またはスラブと同時に打ち込むT形およびL形梁のキャップタイにのみ用いる。 |
|---|------|-------------|-------------|----------------------------------------------------------|
| 図   |      |             |             |                                                          |
| 鉄筋の余長                                                                                                   | 4d以上 | 6d以上(x4d以上) | 8d以上(x4d以上) |                                                          |
| 折曲げ内法寸法Rは、SR235～SD345の径16およびD16以下は3d以上、SD295～SD345のD19～D38は4d以上、D41およびSD390は5d以上。<br>スラブ筋、壁筋には丸鋼は仕様しない。 |      |             |             |                                                          |

### (２) 鉄筋中間部の折曲げ形状 鉄筋の折曲げ角度 90°以下

| 図 | 鉄筋の使用箇所による呼称         | 鉄筋の種類                            | 鉄筋の径による区分                      | 鉄筋の折り曲げ内のり寸法(R)      |
|---|----------------------|----------------------------------|--------------------------------|----------------------|
|   | 帯筋<br>あばら筋<br>スパイラル筋 | SR235、SR295<br>SD295A・B<br>SD345 | 16φ<br>D16 以下<br>19φ<br>D19 以上 | 3d以上<br>4d以上         |
|   | 上記以外の鉄筋              | SR295A・B<br>SD345<br>SD390       | 16φ 以下<br>D19～D25<br>D29～D41   | 4d以上<br>6d以上<br>8d以上 |

### (３) 鉄筋の定着及び重ね継手の長さ


| 鉄筋の種類            | 普通、軽量コンクリートの設計基準強度の範囲(N/mm <sup>2</sup> ) | 定着の長さ           |                 | 特別の定着及び重ね継手の長さ(L1) |
|------------------|-------------------------------------------|-----------------|-----------------|--------------------|
|                  |                                           | 一般(L2)          | 下端筋(L3)         |                    |
| SR235            | 21、24                                     | 35d フックつき       | 25d フック150mm 付き | 35d フックつき          |
|                  | 18以下                                      | 45d フックつき       |                 | 45d フックつき          |
| SD295A<br>SD295B | 27～36                                     | 30d または20dフック付き | 25d または20dフック付き | 35d または25dフック付き    |
|                  | 21、24                                     | 35d または25dフック付き | 25d または20dフック付き | 40d または30dフック付き    |
| SD345            | 18以下                                      | 40d または30dフック付き | 15d フック 付き      | 45d または35dフック付き    |
|                  | 27～36                                     | 35d または25dフック付き |                 | 40d または30dフック付き    |
| SD390            | 21、24                                     | 40d または30dフック付き |                 | 45d または35dフック付き    |

〔注〕許容応力度計算、許容応力度等計算、その他構造計算を要さない小規模建築物の場合は、梁主筋の柱への定着は 40d とする

### 継手


- 末端のフックは、定着および重ね継手の長さに含まない
- 継手位置は、応力の小さい位置に設けることを原則とする
- 直径の異なる鉄筋の重ね継手長さは、細い方の鉄筋の継手長さとする
- D29 以上の異形鉄筋は、原則として、重ね継手としてはならない
- 鉄筋径の差が 7mm を超える場合は、圧接としてはならない

### ガス圧接形状

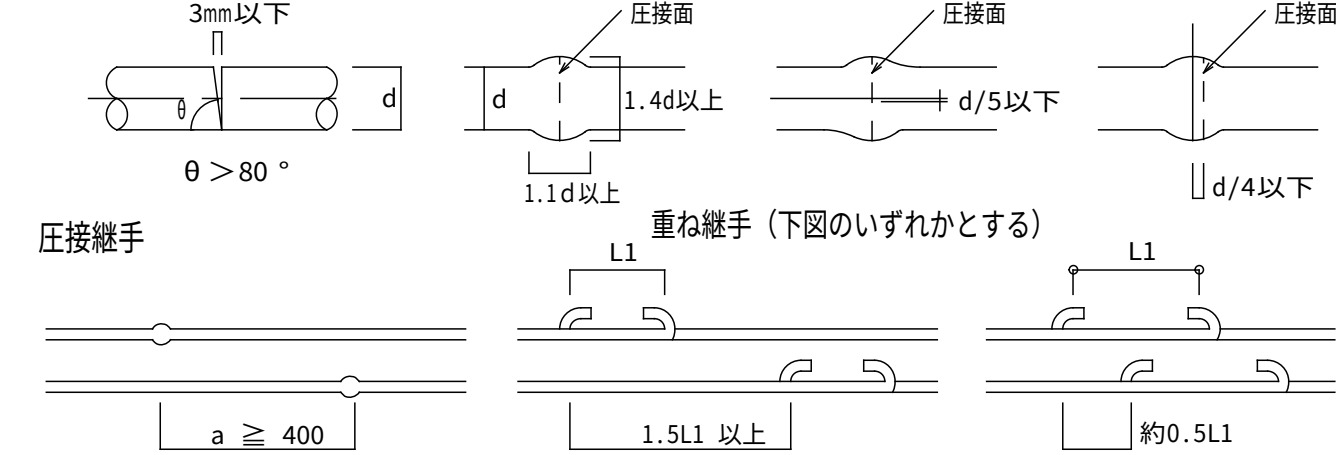

### (４) かぶり厚さ

(単位：mm)  
ひびわれ誘発目地部など鉄筋のかぶり、厚さが部分的に減少する箇所についても最小かぶり厚さを確保する。

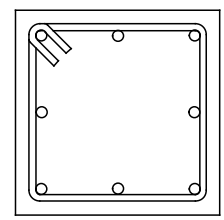

かぶり厚さ

| 部 位      | 設計かぶり厚さ(mm)               | 最少かぶり厚さ(mm)       |
|----------|---------------------------|-------------------|
| 土に接しない部分 | 屋根スラブ                     | 30                |
|          | 床スラブ                      | 20                |
|          | 非耐力壁                      | 40 <sup>(1)</sup> |
|          | 屋 内                       | 30(20)            |
| 土に接する部分  | 柱                         | 40                |
|          | 屋 外                       | 50                |
|          | 屋 内                       | 40                |
|          | 屋 外                       | 50 <sup>(2)</sup> |
| 土に接する部分  | 擁 壁                       | 40 <sup>(1)</sup> |
|          | 柱・はり・床スラブ・耐力壁及び基礎壁の上の土留部分 | 40 <sup>(3)</sup> |
|          | 基 礎                       | 50                |
|          | 擁 壁                       | 40                |
| 土に接する部分  | 基 礎                       | 70                |
|          | 擁 壁                       | 60 <sup>(4)</sup> |
|          | 柱・はり・床スラブ・耐力壁及び基礎壁の上の土留部分 | 40 <sup>(5)</sup> |
|          | 基 礎                       | 70                |

〔注〕(１) 耐久性上有効な仕上がりがある場合、工事監督者の承認を受けて 30mm とすることができる。  
(２) 耐久性上有効な仕上がりがある場合、工事監督者の承認を受けて 40mm とすることができる。  
(３) コンクリートの品質および施工方法に応じ、工事監督者の承認を受けて 40mm とすることができる。  
(４) 軽量コンクリートの場合は、10mm 増しの値とする。  
(５) ( ) 内は仕上がりがある場合。  
(６) 土に接する部分のかぶりは増加する厚さを打ち増しとする。

### (５) 鉄筋のあき

丸鋼では径、異形鉄筋では呼び名に用いた数値 1.5d 以上  
粗骨材の最大寸法の 1.25 倍以上かつ 25 以上

異形鉄筋 丸 鋼


### (６) 鉄筋のフック (a～f に示す鉄筋の末端部にはフックを付ける。)

- a. 丸鋼 b. あばら筋、帯筋 c. 煙突の鉄筋  
d. 柱、梁（基礎梁は除く）の出すみ部分の鉄筋（右図参照）  
e. 単純梁の下端筋  
f. その他、本配筋標準に記載する箇所


## ３．杭

(地震力等の水平力を考慮して、別途検討すること。)

### (１) PRC杭、又はPHC杭の全てに補強を行う

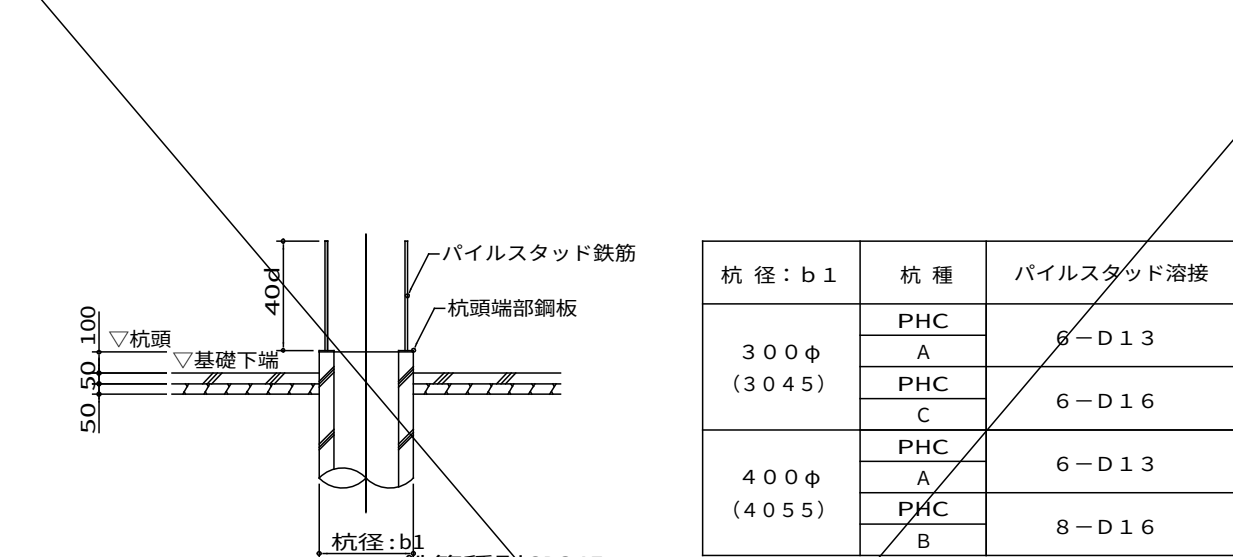


### (２) 現場打ちコンクリート杭

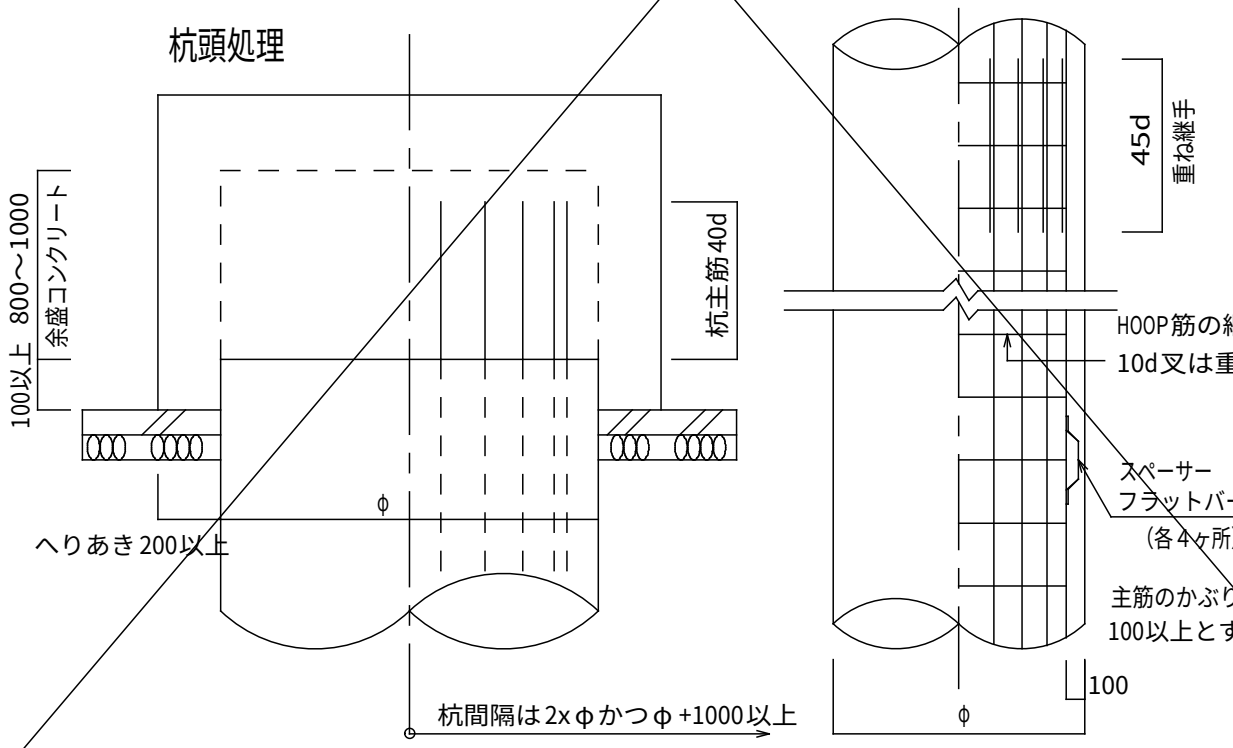


## ４．基 礎


### (１) 直接基礎

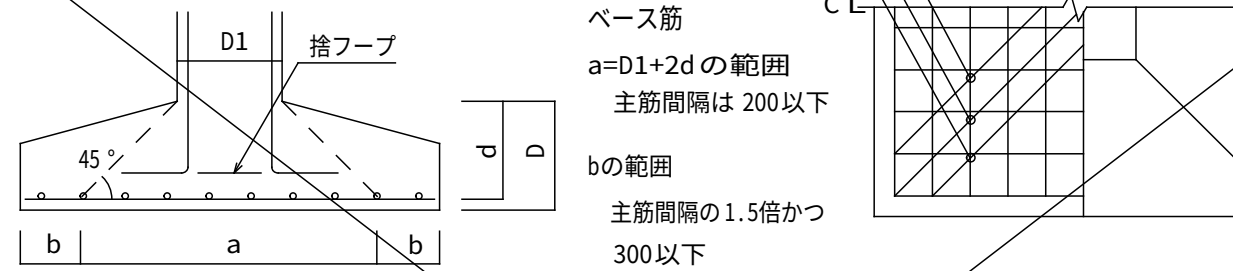

### (２) 杭基礎

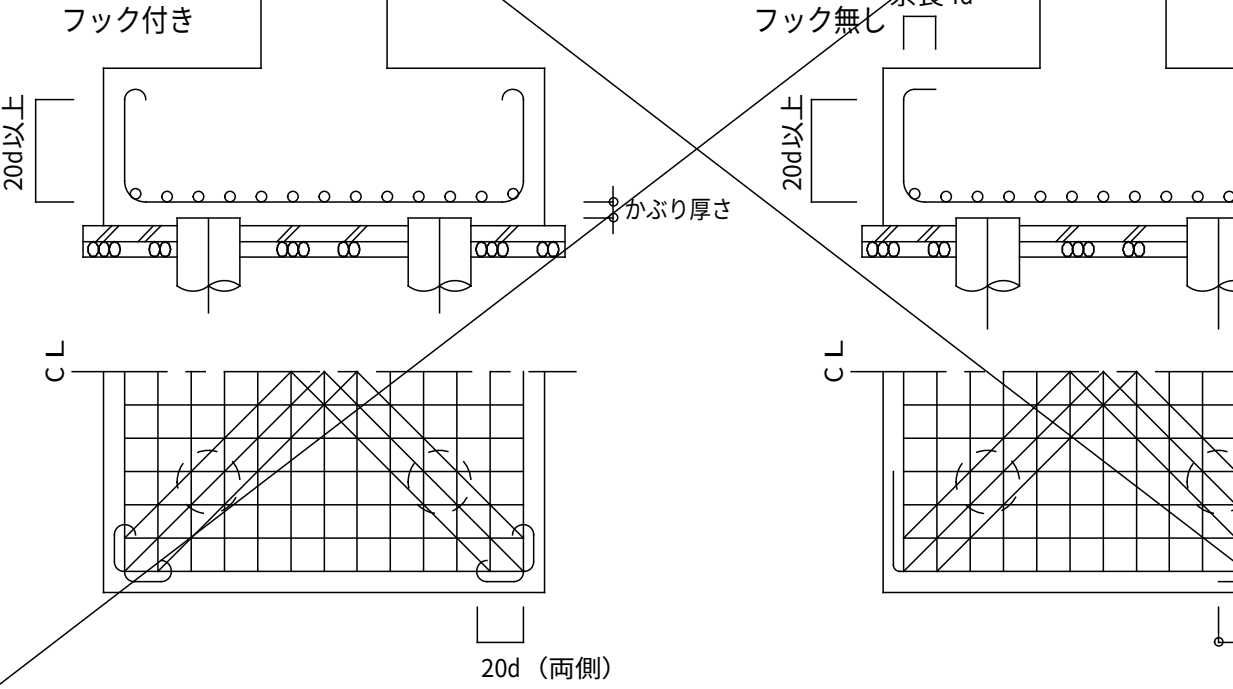


### (３) べた基礎

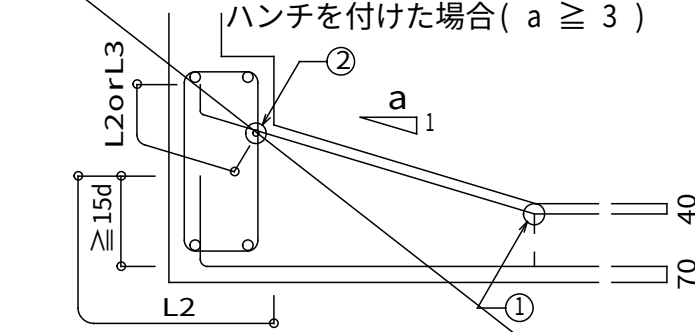

- 耐圧版鉄筋の継手位置は床スラブにならう  
但し上筋と下筋を読みかえる
- 1 の鉄筋はスラブ主筋の径以上とする
- 2 の鉄筋はφ13以上
- 埋戻し土のある場合は 40 を 70 とする


### (４) 基礎接合部の補強

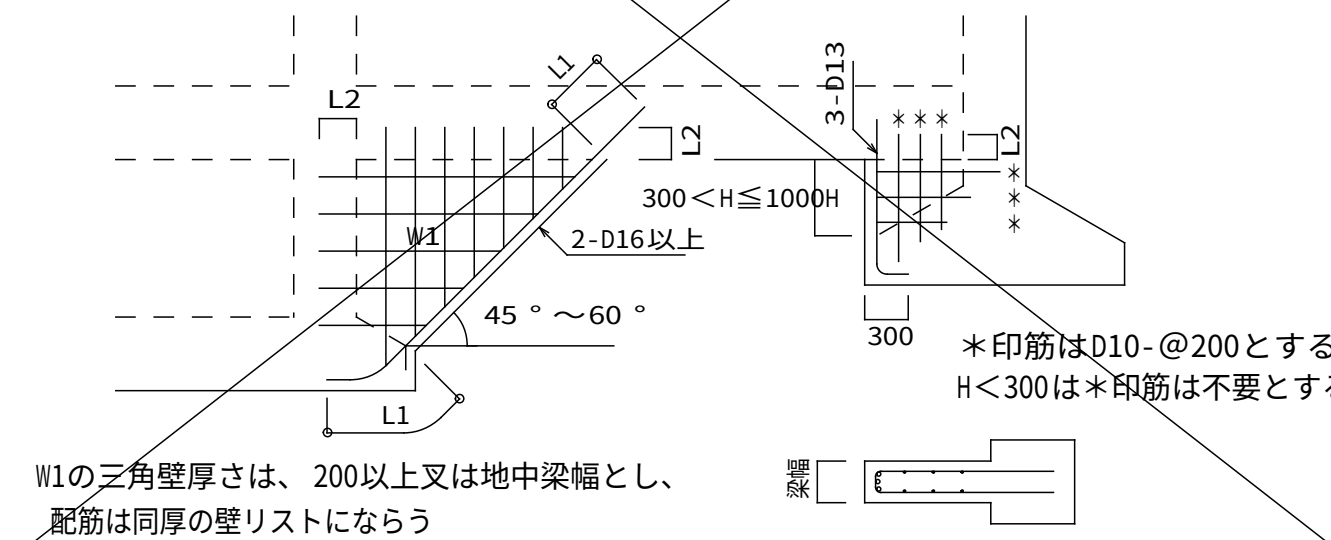


## ５．地中梁

### (１) 独立基礎、杭基礎の場合（定着、継手）


(長期荷重が支配的な場合の継手は 7. (2) 大梁継手位置とする)

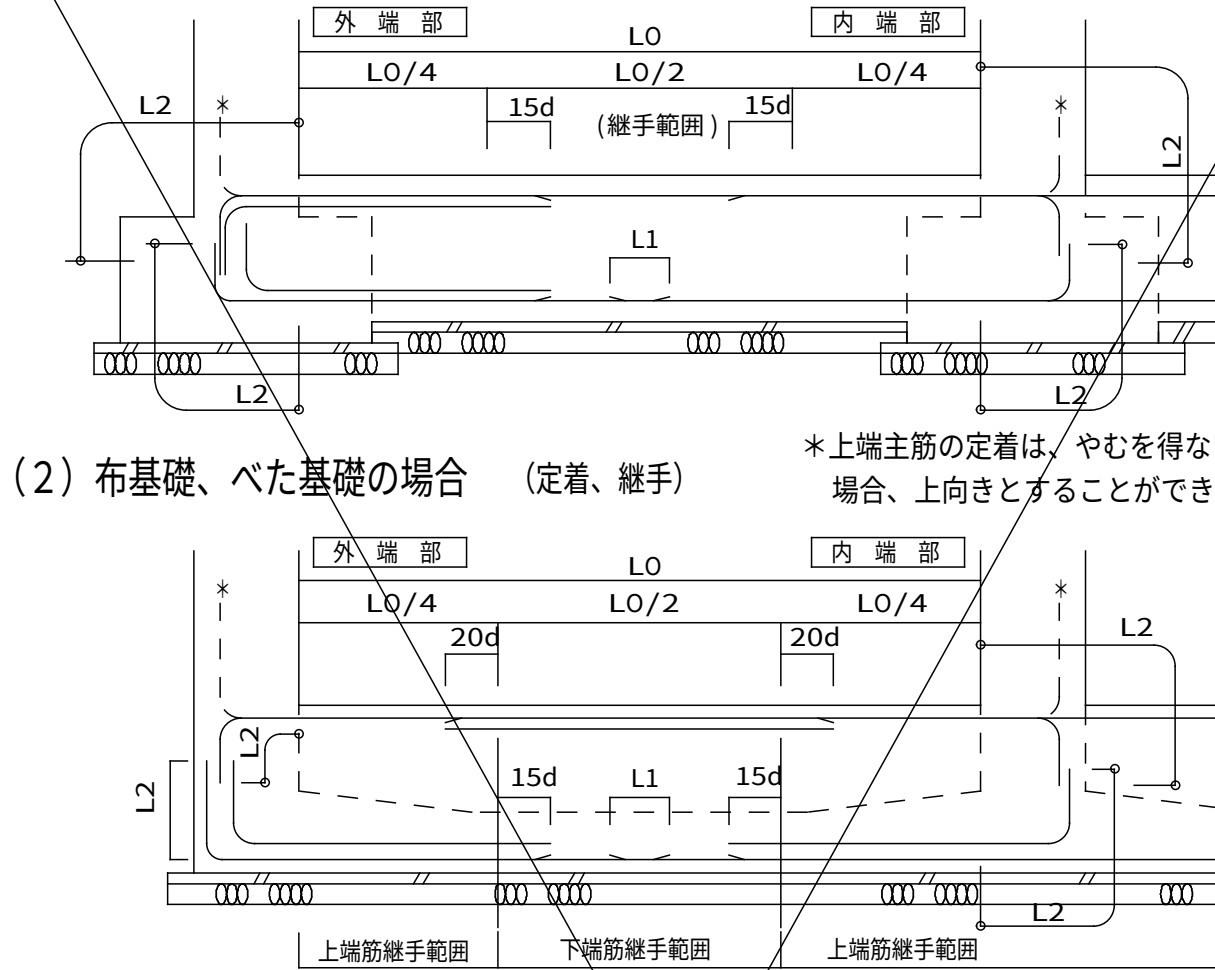


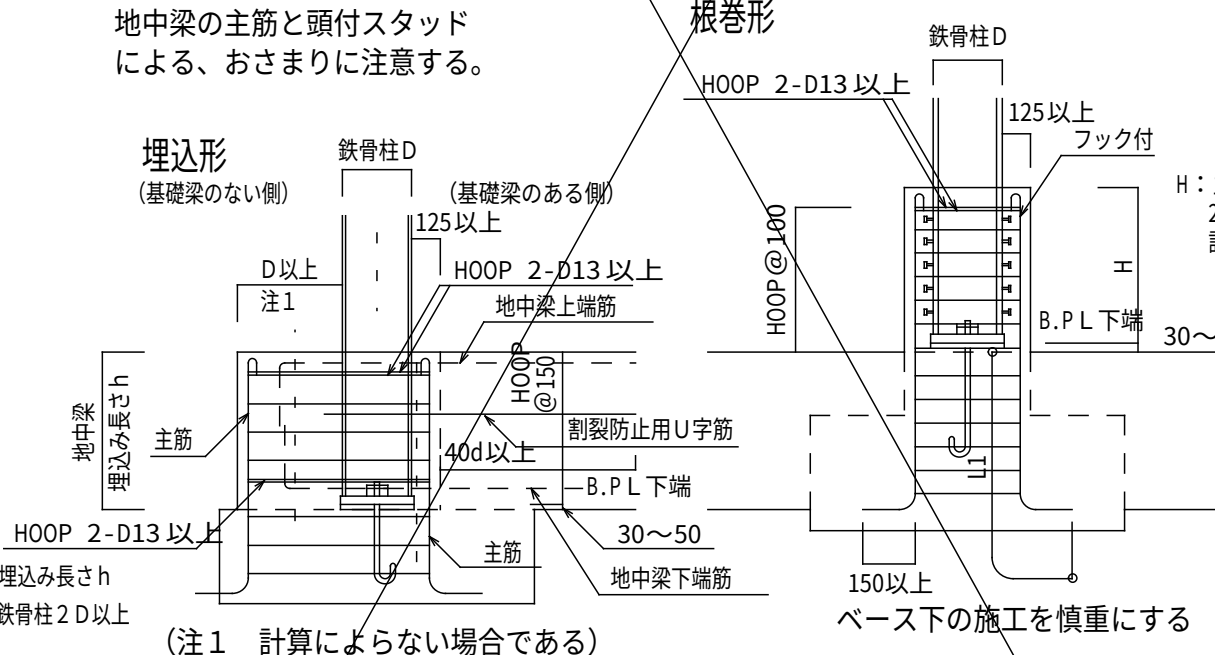


### (４) 水平ハンチの場合のあばら筋加工要領

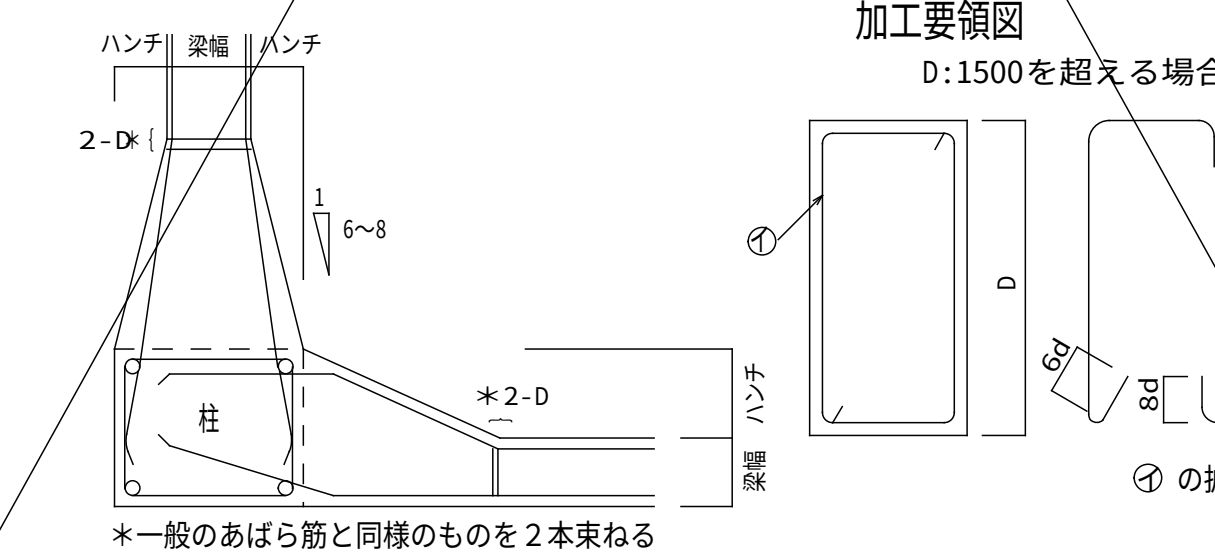


## ６．柱


### (１) 柱主筋の継手

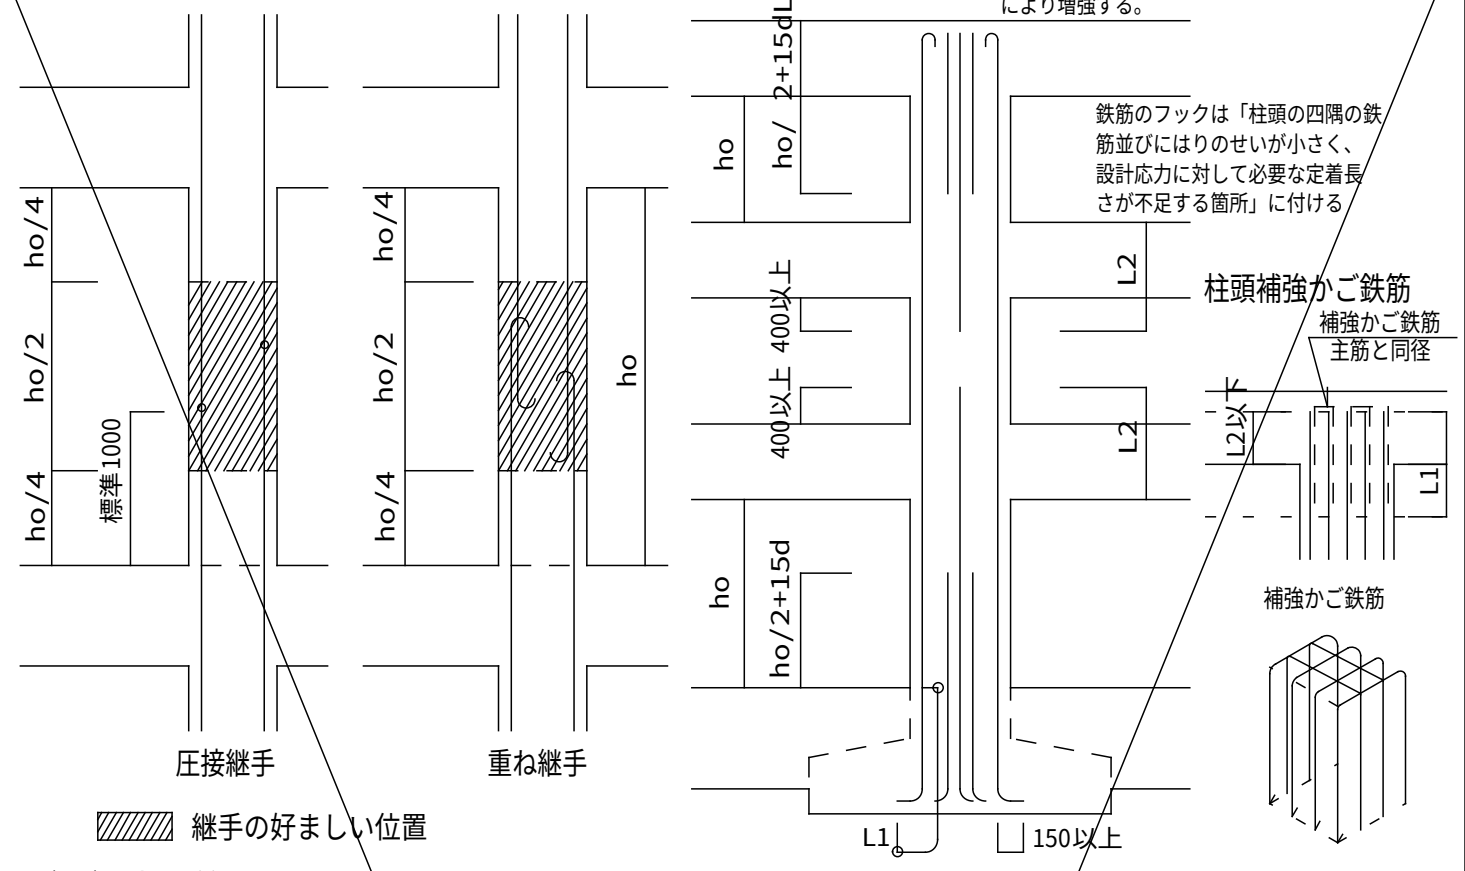


### (３) 帯筋

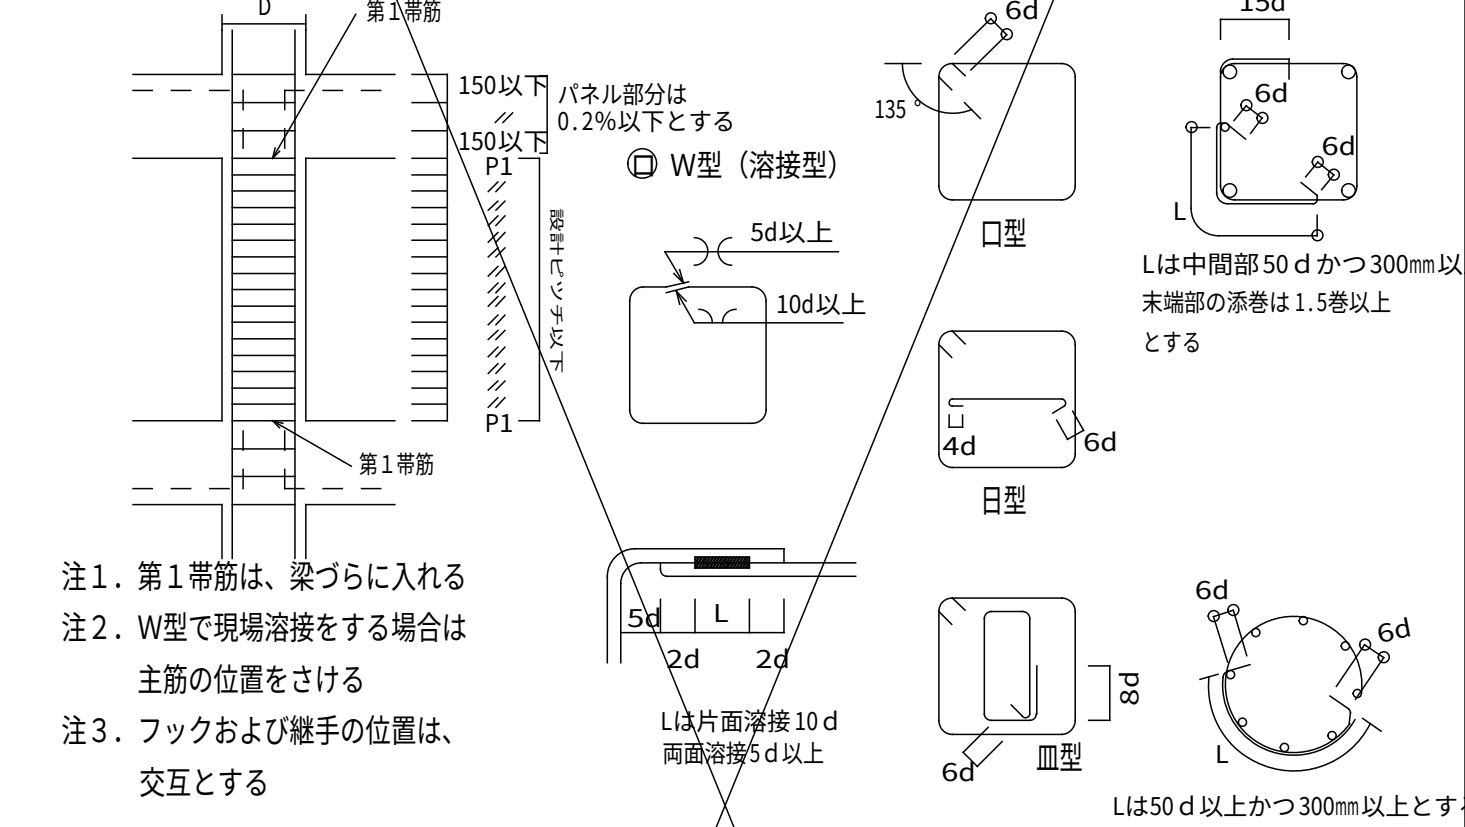


### (４) 斜め柱・斜め梁

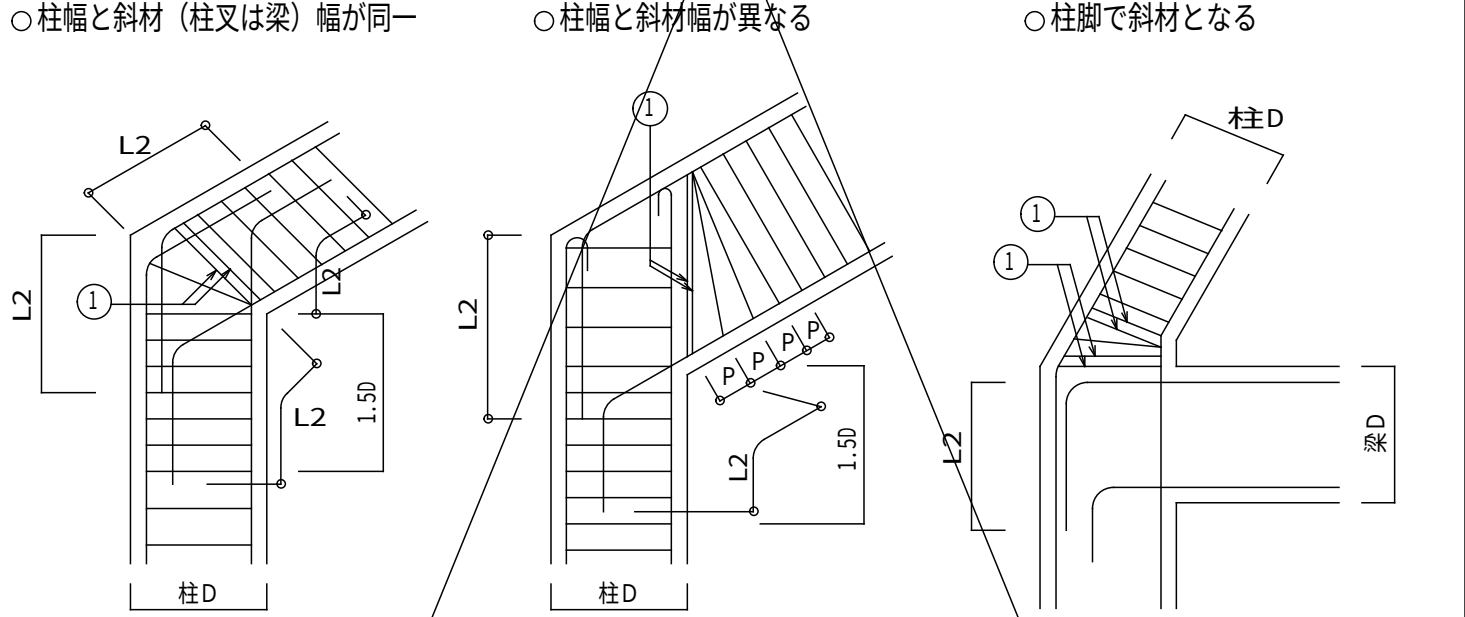

### (５) 絞り

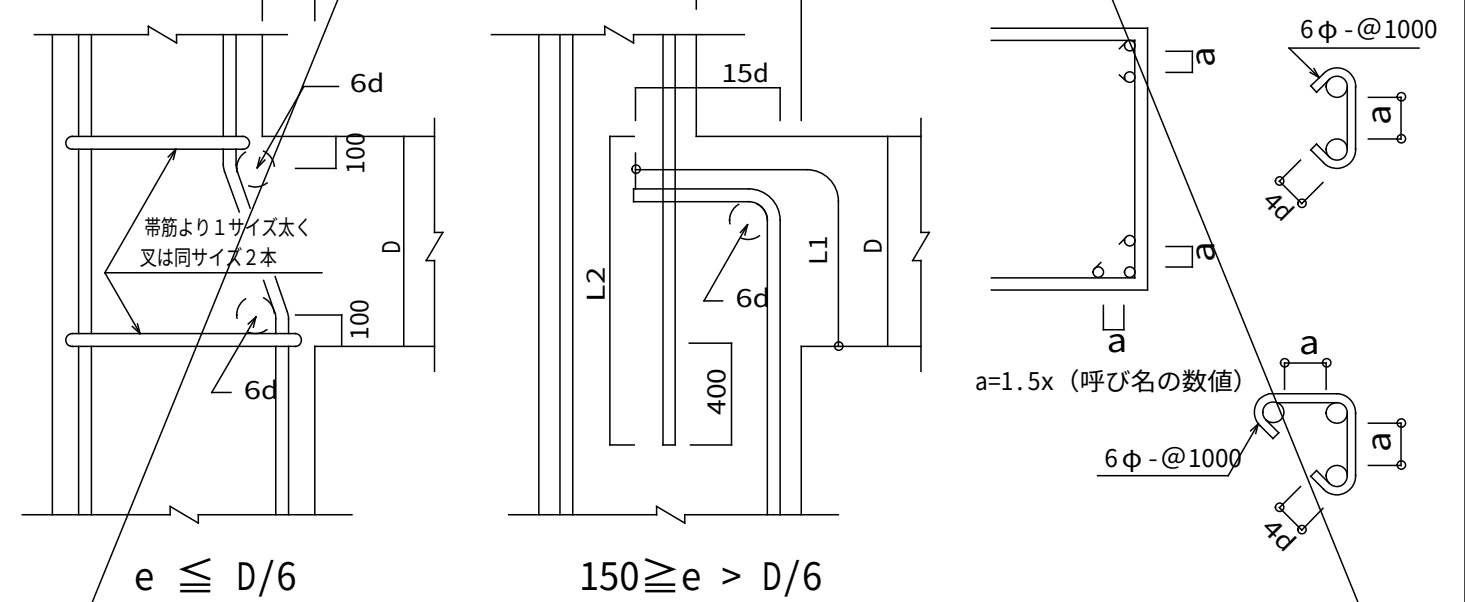











### (６) 二段筋の保持

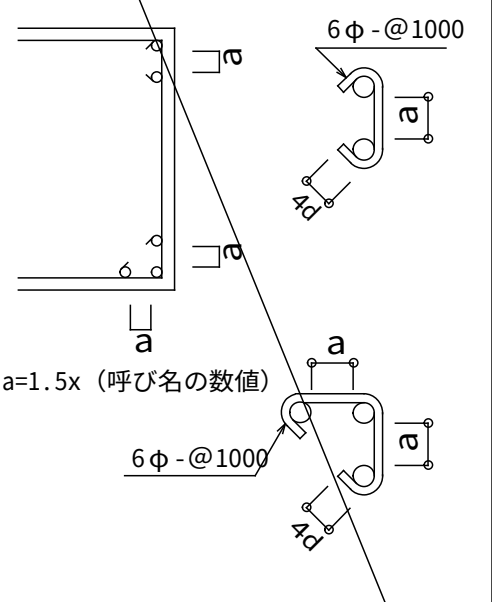






※修正箇所は下線を引くこと  
L = 本構造配筋標準図 (1) の2-(3)による。

(1) 定着

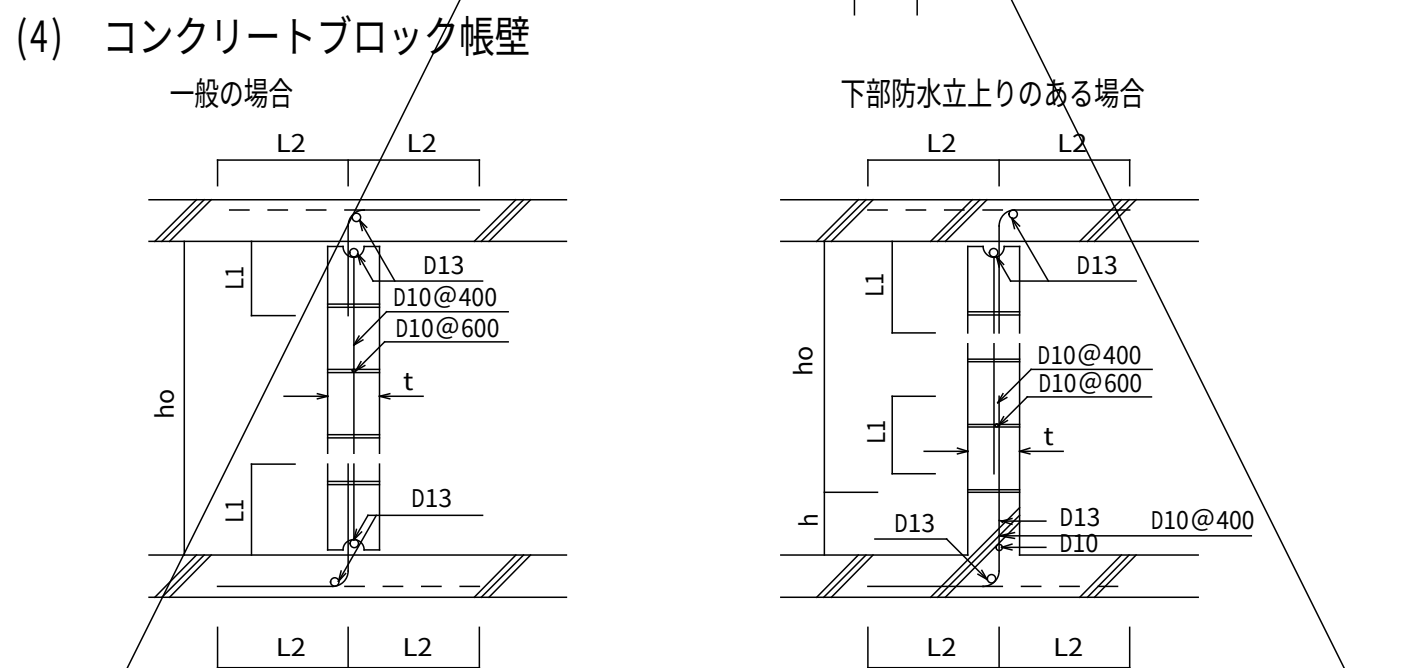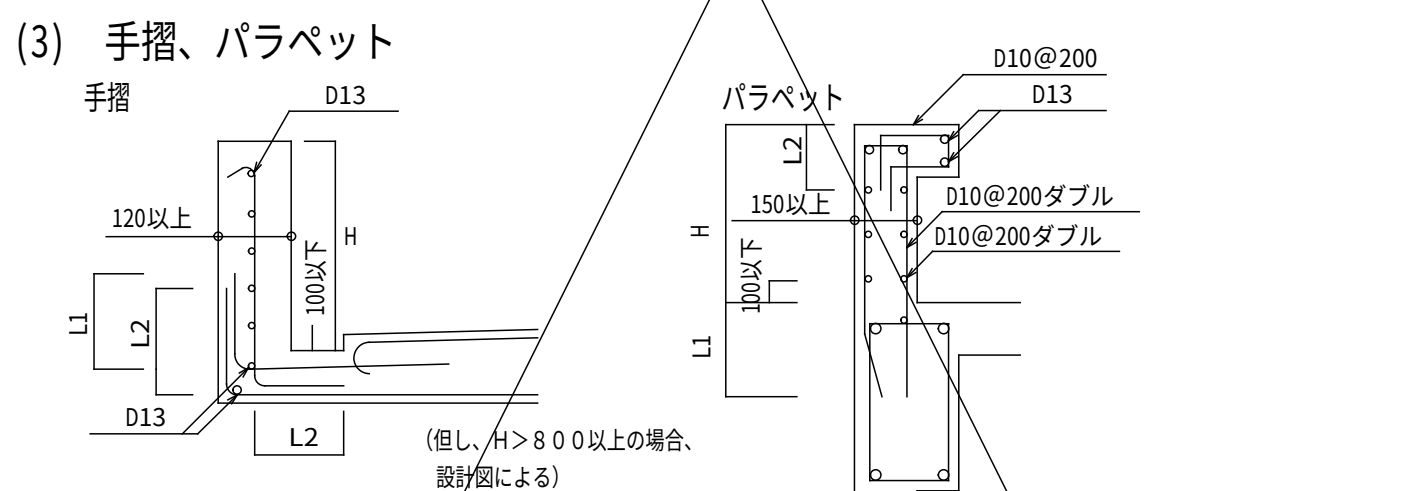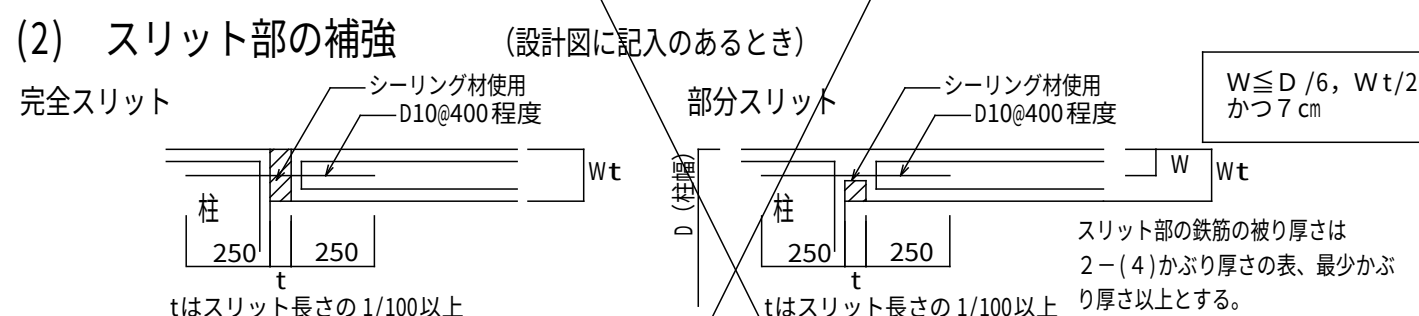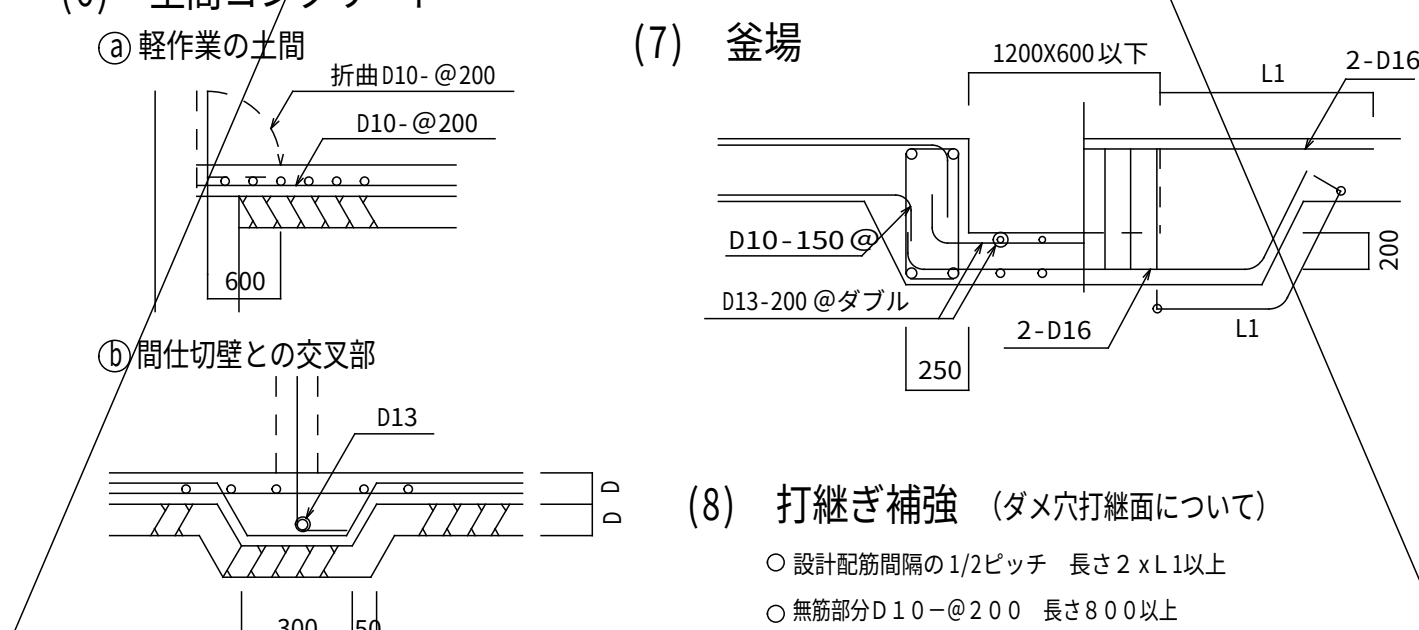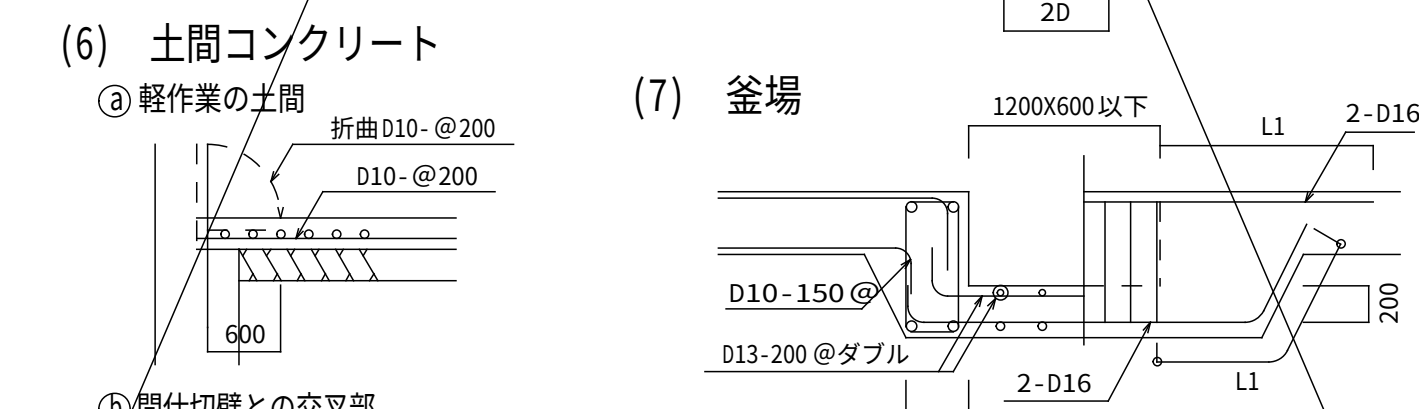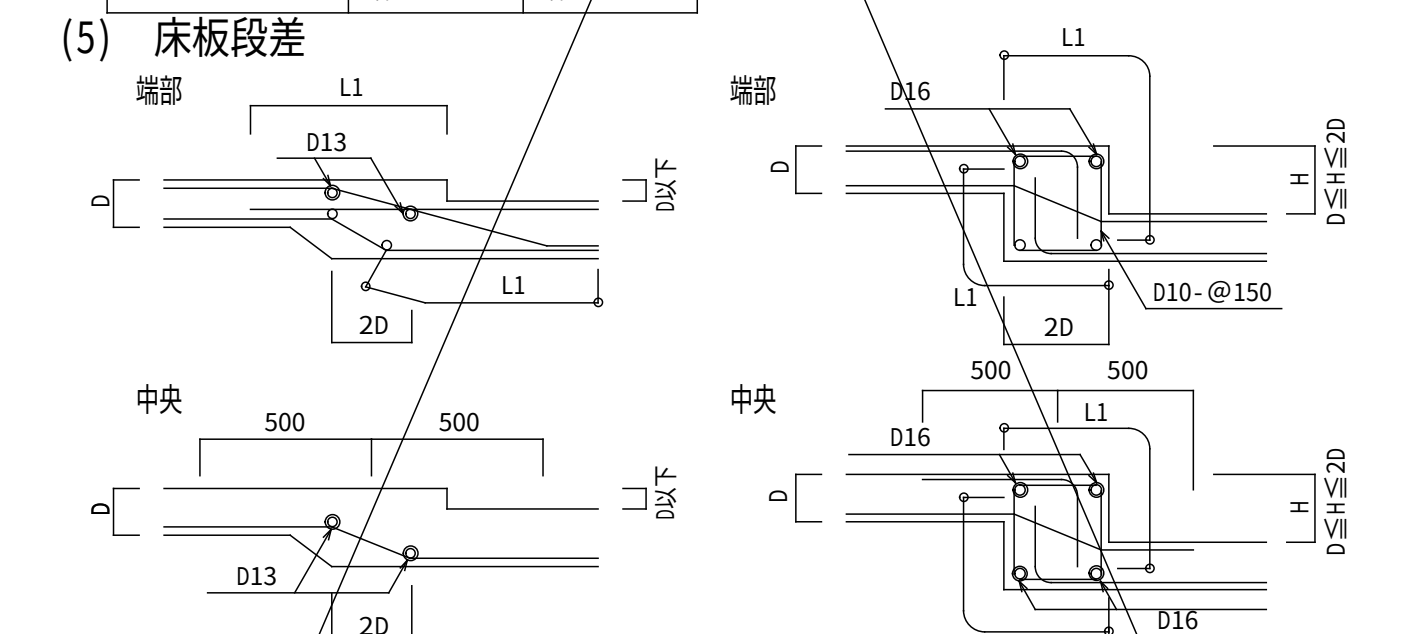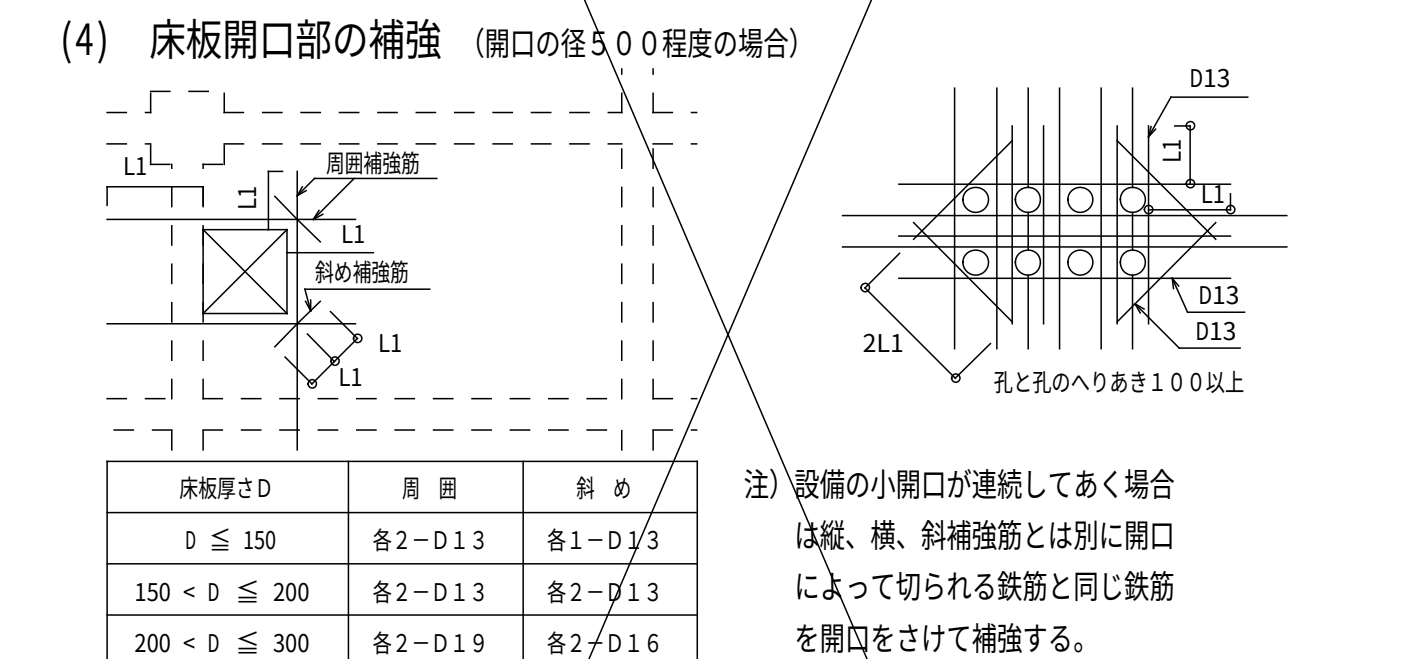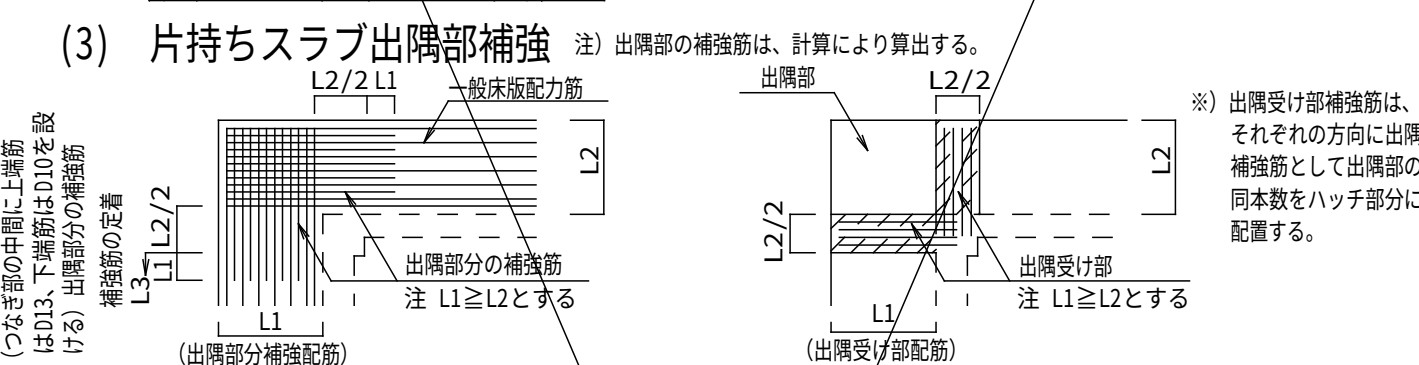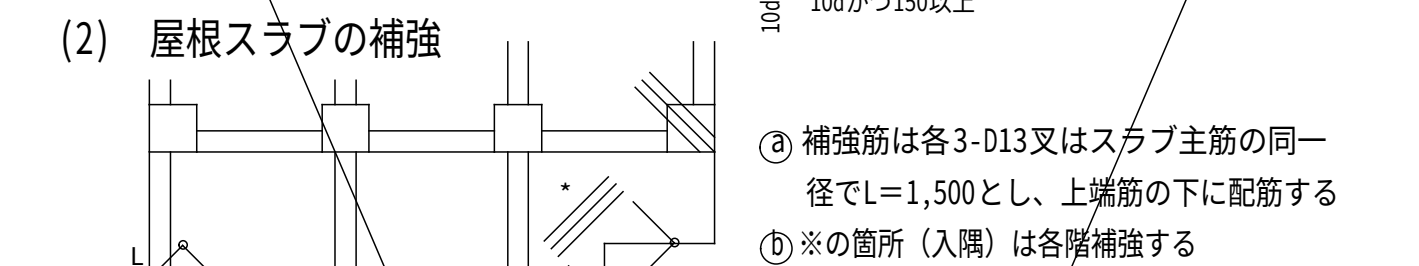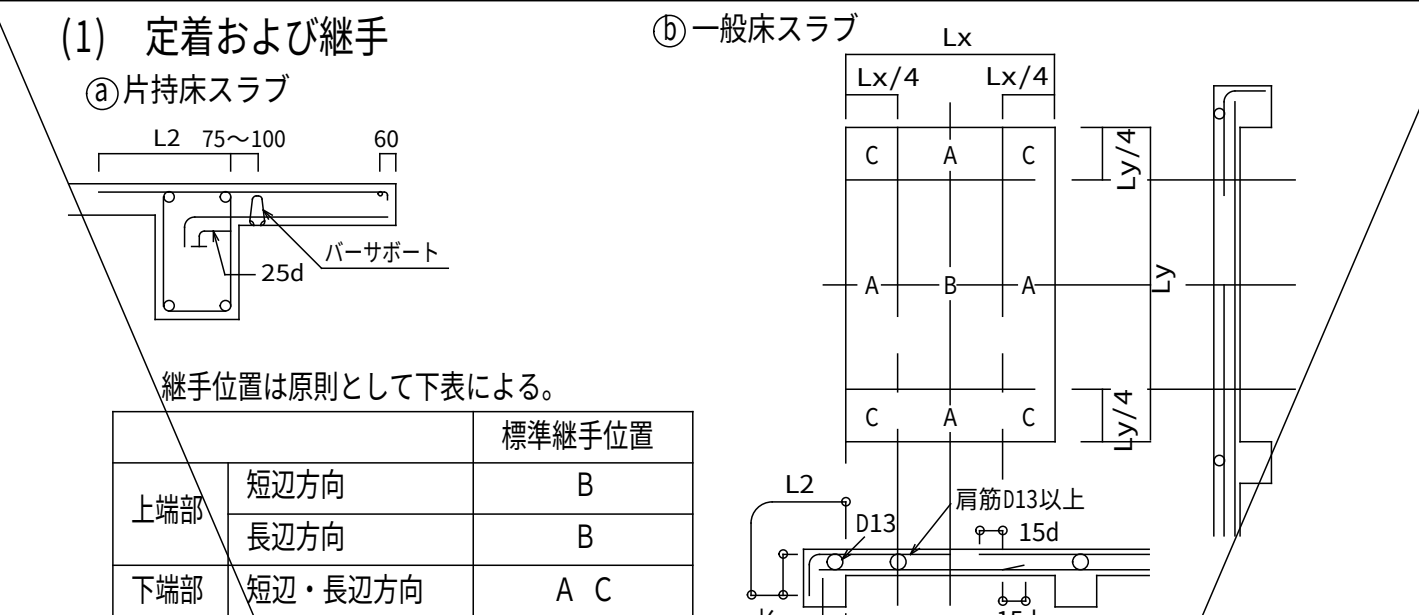

注)  $h \leq 25t$ かつ3500以下とする。但し直交方向 25t以内に壁、又は柱がある場合は除く  
注) hはコンクリートブロック段数調整寸法とする。但し、 $200 \leq h \leq 400$   
注) 継手部は必ずモルタルを充填すること

~~(1) 柱~~

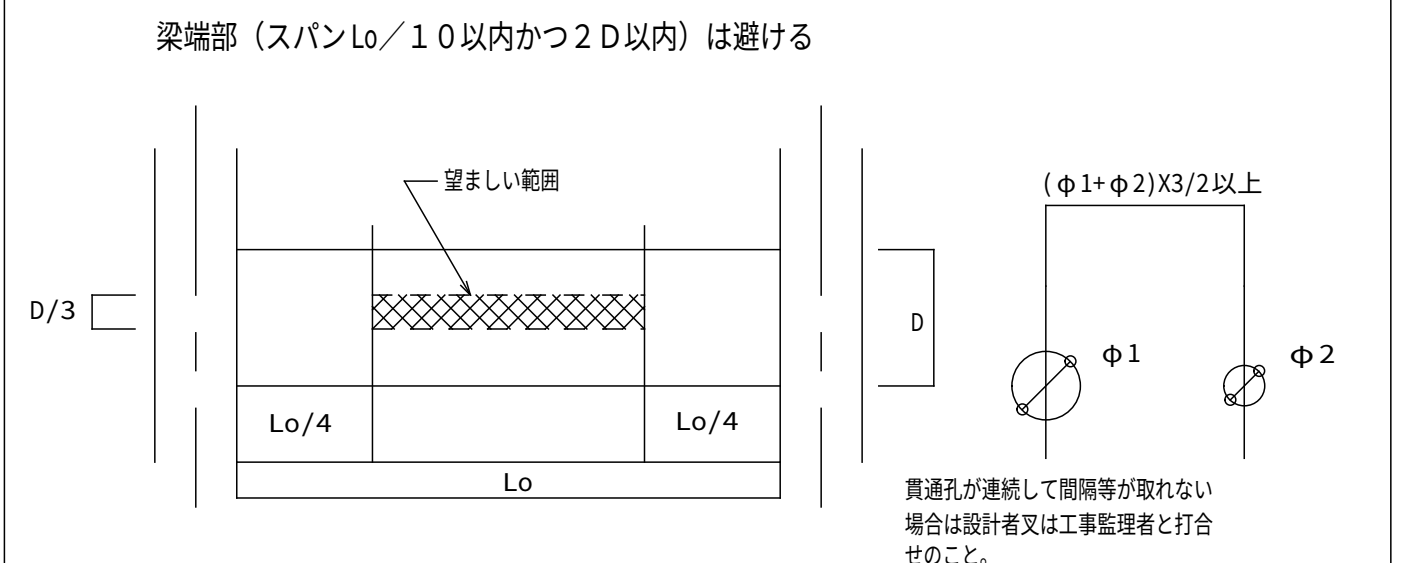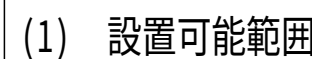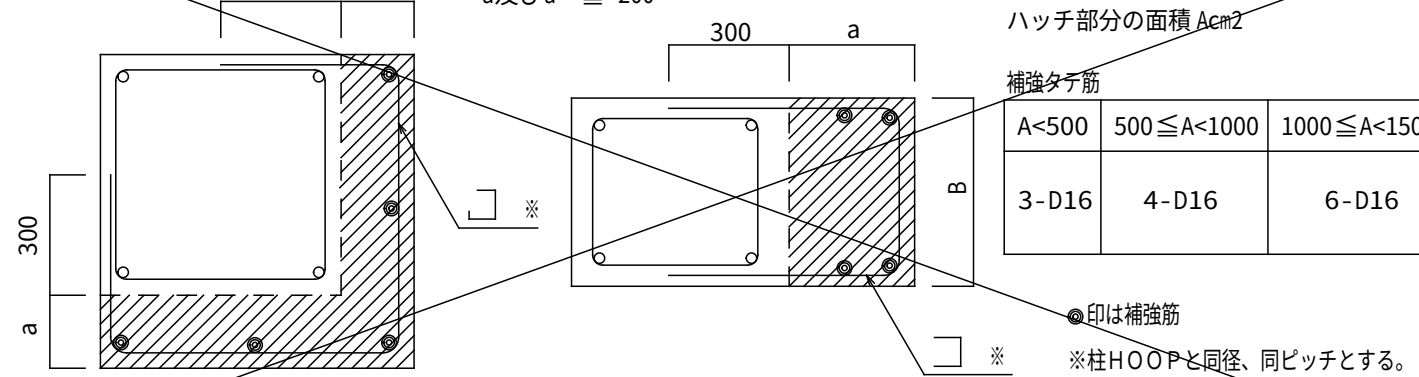

(2) 鉄筋標準配筋 但し  $\phi \leq D/3$  とする

|                                                          |   |   |
|----------------------------------------------------------|---|---|
| $80 \leq \phi \leq 100$<br>折 筋 2-(2-D13)<br>縦 筋 ST 2-D13 | $100 < \phi \leq 150$<br>折 筋 2-(2-D13)<br>縦 筋 ST 2-D13-@50<br>横 筋 2-(2-D13)<br>上 下 縦筋 ST 2-D13-@50                 | $150 < \phi \leq 250$<br>斜 筋 4-(2-D13)<br>縦 筋 ST 2-D13-@50<br>横 筋 2-(2-D13)<br>上 下 縦筋 ST 2-D13-@50 |
|                                                          |   |   |
| 孔補強の有効範囲と<br>定着長さのとり方                                    | <p>※ 250以上</p> <p>※ 250以上</p> <p>2φ</p> <p>2φ</p> <p>2φ : スターラップ補強範囲</p> <p>※部分について計算で確認された場合は右記の位置、寸法によらずに良い。</p> |   |

(3) 既製品（使用する際には、設計者又は工事監理者と打合せのこと）


ウェブレン、ダイヤレン 等 日本建築センター評価取得品とする。

施工前に計算書を提出し、承認を得ること。

設計時に使用する評価取得品については計算書を提出すること。

☐ リング型      ☐ パイプ型      ☐ 金網型      ☐ プレート型

12. 増築予定 ( 将来増築予定のコンクリート増打ち部分は、増築時の鉄筋継手工法を考慮して措置する )

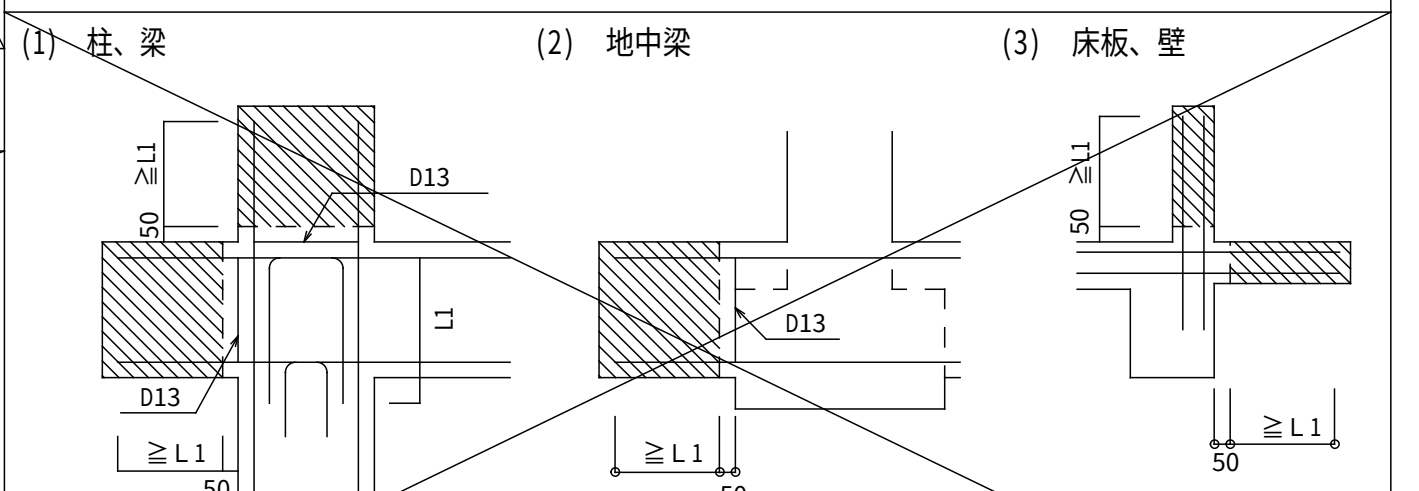

図面内容 (仮眠室棟新築)

鉄筋コンクリート構造配筋標準図(2)

クリー

五 建築構造

番 S - 03

|    |    |      |     |
|----|----|------|-----|
| 計通 | 消防 | 構造適判 | 省環適 |
|----|----|------|-----|



# 鉄骨構造標準図

※修正箇所は下線を引くこと

## 1. 一般事項

### (1) 材料及び検査

- (a) 構造設計特記仕様による  
(b) 適用範囲は、鋼材を用いる工事に適用し、かつ鋼材の厚さが $\geq 40\text{mm}$ 以下のものとする  
但し、ベースプレートの厚さは除く  
(c) 社内検査結果の検査報告書には、鉄骨の寸法・精度及びその他の結果を添付する

### (2) 工作一般

- (a) 鉄骨製作及び施工に先立って「鉄骨工事施工要領書」を提出し工事監理者の承認を得る  
(b) 鋼管部材の分岐継手部の相貫切断は、鋼管自動切断機による  
(c) 高張力鋼の歪み矯正は、冷間矯正とする


### (3) 高力ボルト接合

- (a) 本締めに使用するボルトと、仮締めボルトの併用はしてはならない  
(b) 高力ボルトの摩擦面の処理は黒皮などを座金外径2倍以上の範囲でショットブラスト、グラインダー掛け等を用いて除去した後、屋外に自然放置して発生した赤さび状態であること。但し、ショットブラスト、グリットブラストによる処理で表面荒さが、 $50\mu\text{m Rz}$ 以上である場合は、赤さびは発生しないままでよい。  
(c) 高力ボルトの締付けに使用する機器はよく整備されたものを使用し、締付けの順序は部材が十分に密着するように注意して行う。

### (4) 溶接接合

- (a) 平成12年建設省告示第1464号第二号イ、ロによる、溶接部の性能、溶着金属の性能を満足すること。  
(a) 溶接技能者  
溶接技能者は施工する溶接に適應するJIS Z3801（手溶接）又はJIS Z3841（半自動溶接）の溶接術検定試験に合格し引続き、半年以上溶接に従事している者とする  
(b) 溶接機器  
(イ) 交流アーク溶接機 300A～500A (ニ) 炭酸ガスアーク半自動溶接機  
(ロ) アークエア・ガウジング機（直流） (ホ) 溶接電流を測定する電流計  
(ハ) サブマージアーク溶接機一式 (ヘ) 溶接棒乾燥器


- (c) 溶接方法  
アーク手溶接（MC） ガスシールドアーク半自動溶接（GC）  
アークエア・ガウジング（AAG） セルフ（ノンガス）シールドアーク半自動溶接（NGC）  
(d) 溶接姿勢

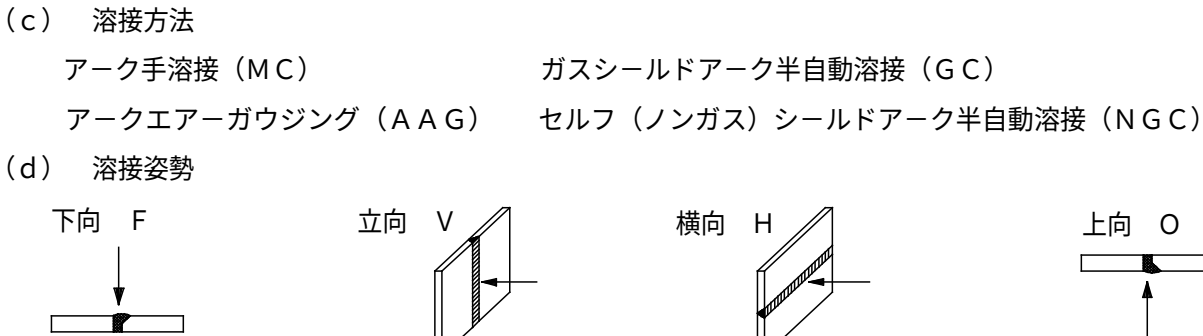

- (e) 組立溶接技能者は、原則として本工事に従事する者が行う  
(イ) 仮付位置  
組立溶接は溶接の始、終端、隅角部など強度上、工作上、問題となり易い箇所は避ける




- (ロ) 完全溶込み溶接部の仮付溶接は必ず裏はつり側に施工する

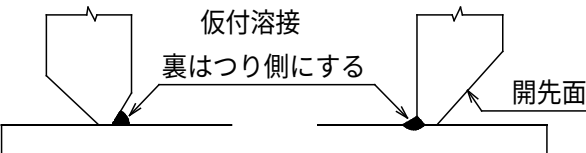

### (f) 溶接施工

- (イ) エンドタブ  
I) 完全溶込み溶接、部分溶込み溶接の両端部に母材と同厚で同開先形状のエンドタブを取り付ける  
II) エンドタブの材質は母材と同質とする  
III) エンドタブの長さは、MC: 35mm以上 35mm以上かつ 2t以上  
NGC、GC: 40mm以上とし、特記のない場合は、溶接終了後、母材より10mm程度残し切断して、グラインダー仕上げとする  
IV) プレス鋼板タブ、固形タブ使用については、資料を提出し設計者または工事監理者の承認を得る  
(ロ) 裏当て金  
材質は母材と同質材料とし厚さは手溶接で6mm、半自動溶接で9mm以上、巾は25mm以上を原則とする。但し、溶接性能が確認できれば監理者の承認を得て変更することができる。  
(ハ) スカラップ半径は30～35mmと、10mmのダブルアルとする  
但し梁成がD=150mm未満の場合のスカラップは $r=20\text{mm}$ とする  
(ニ) ノンスカラップ工法

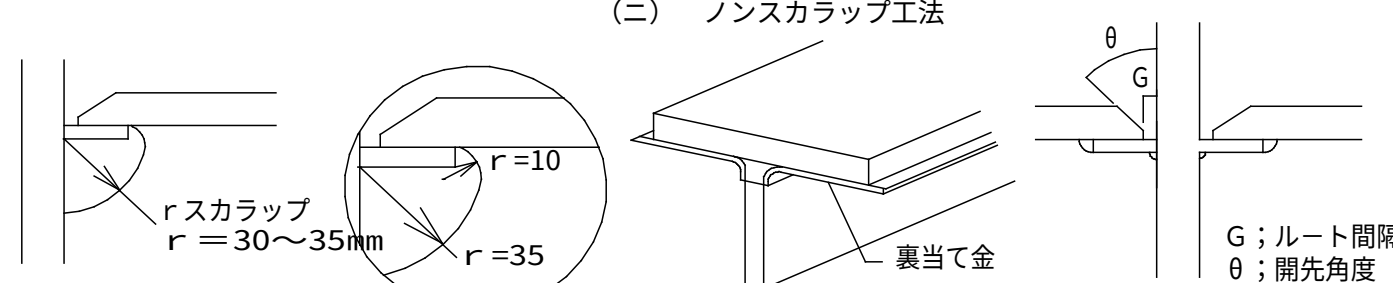

- (ホ) 裏はつり  
基準図の溶接においてAAGと記載のある部分は全て、溶接監理者の確認を履行し、部材に確認マークをつける  
(ヘ) 現場溶接の開先面には、溶接に支障のない防錆材を塗布する。又、開先部をいためない様に養生を行う


### (5) 塗装

コンクリートに埋め込まれる部分及びコンクリートとの接触面で、コンクリートと一体とする設計仕様になっている部分は、塗装をしない

## 2. 溶接基準図


(注) f: 余盛 G: ルート間隔 R: フェース S: 脚長 (単位mm)

### (1) 隅肉溶接

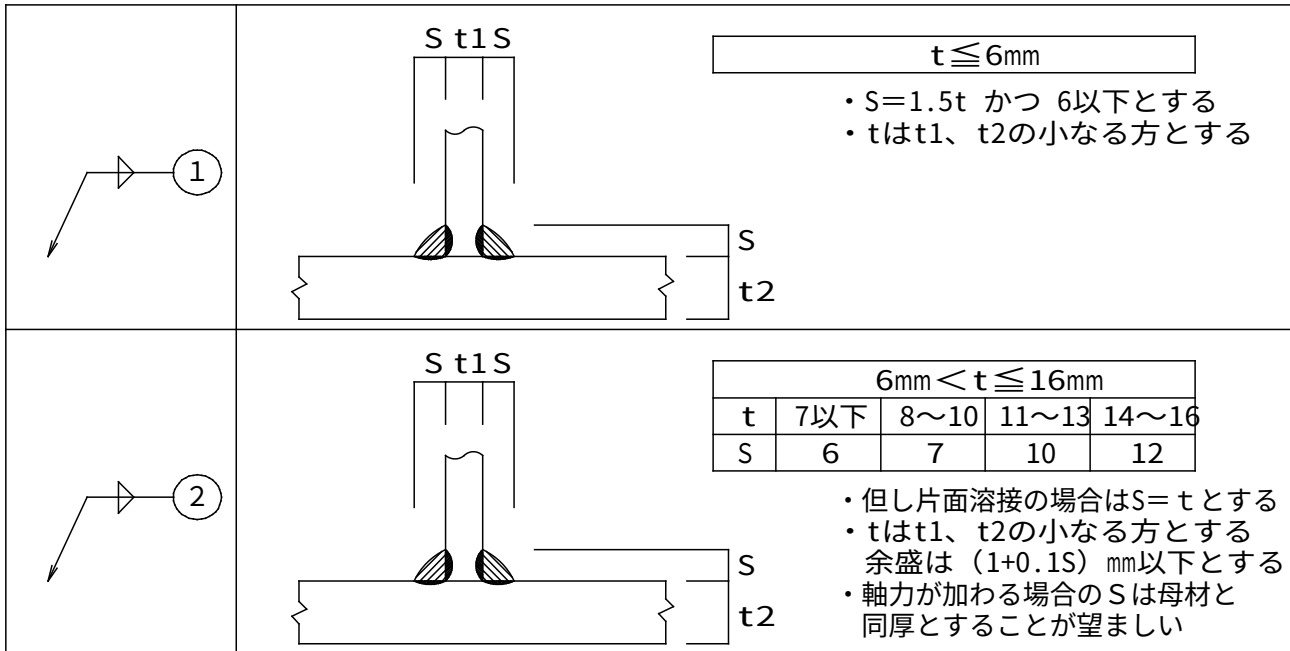





### (2) 部分溶け込み溶接

(使用箇所 to 注意)

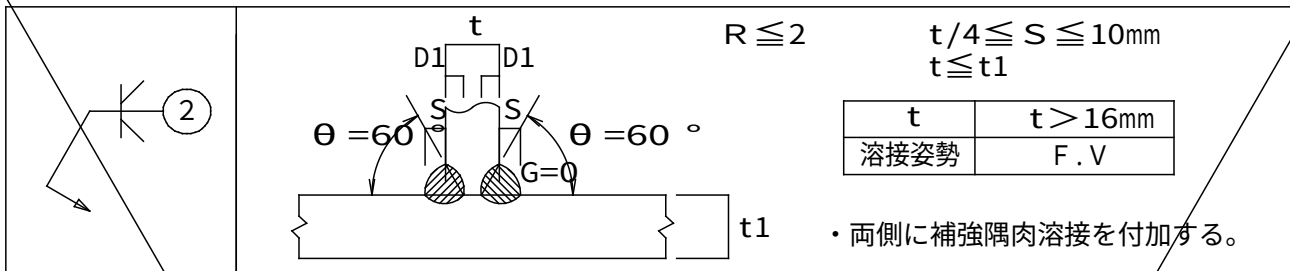


### (3) 完全溶込み溶接

(平継手 T形継手)

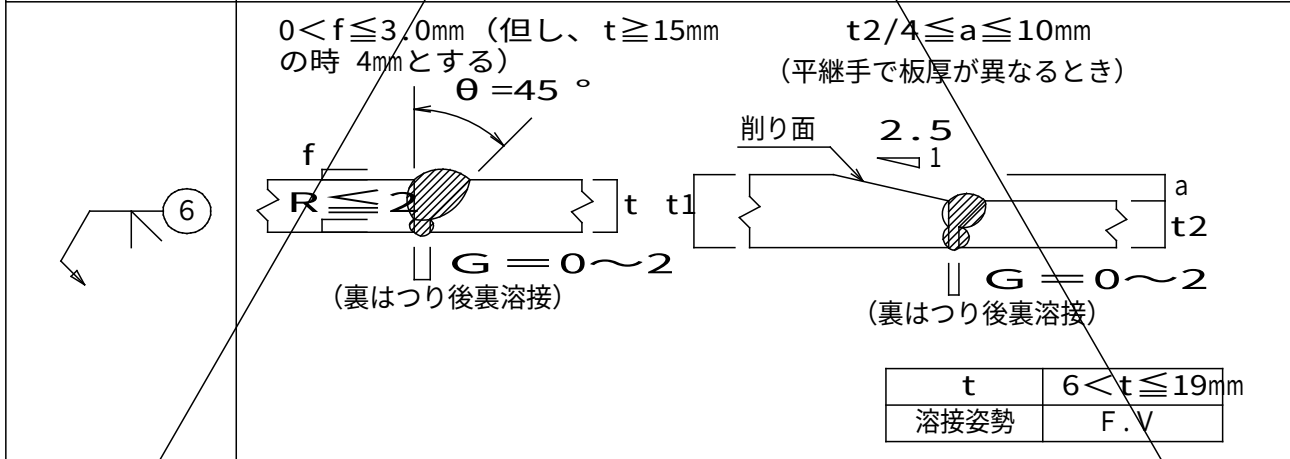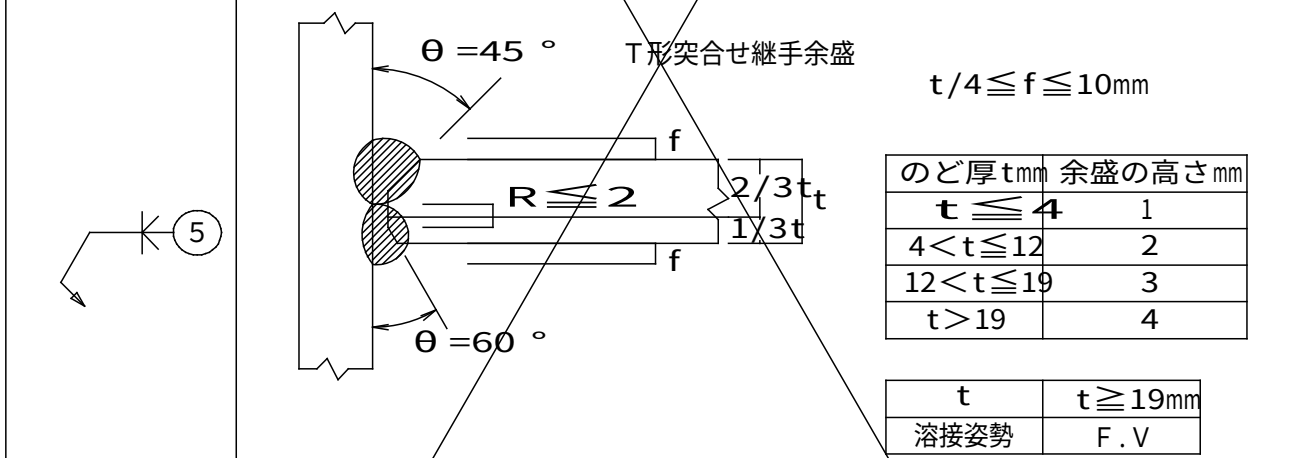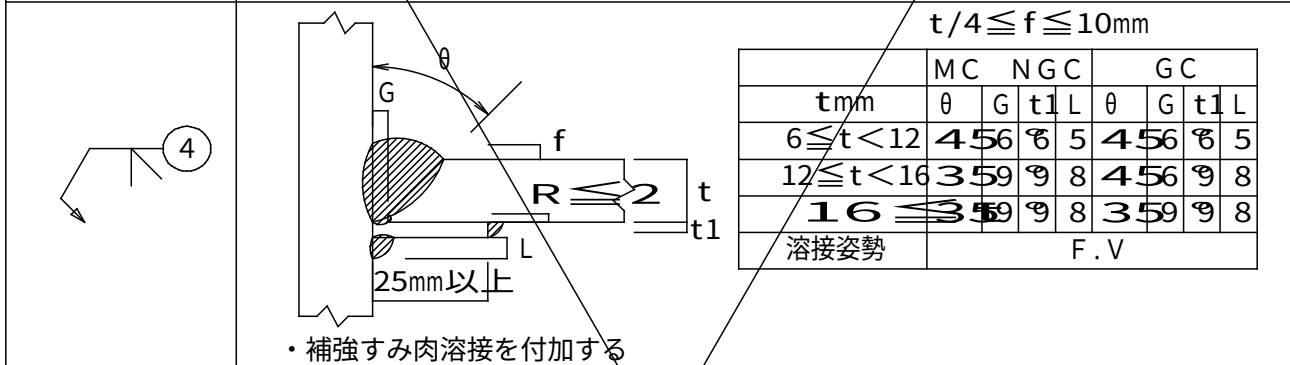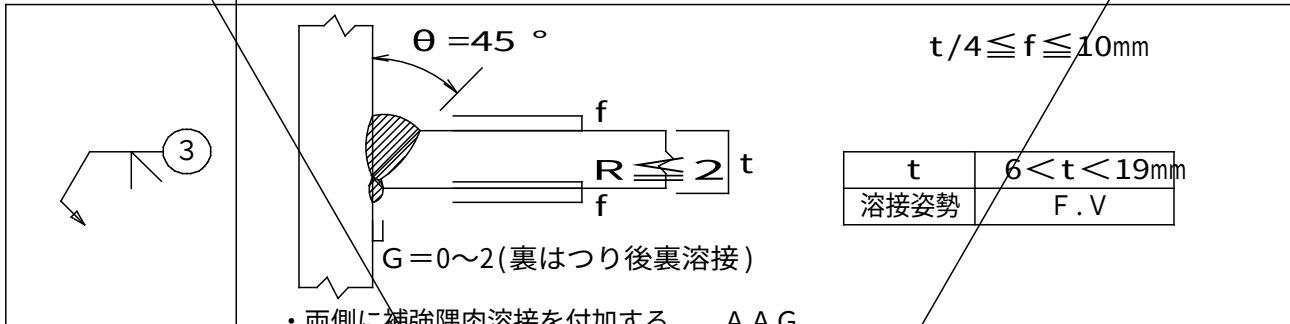

### (4) フレー溶接

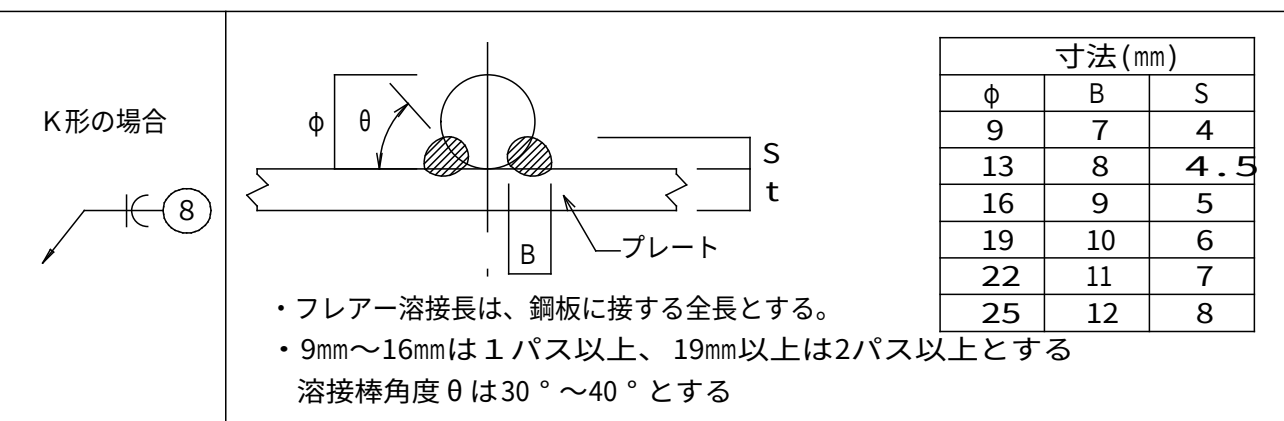


## 3. 継手規準図、その他

### (1) ボルト、アンカーボルトのピッチ (P)

| 呼び径<br>d | ボルト<br>孔径 | 最小縁端距離 (e) |      |           | ピッチ (P) |    |
|----------|-----------|------------|------|-----------|---------|----|
|          |           | (1)        | (2)  | (1)/2 の標準 | 最小      | 標準 |
| ボルト      | M12       | 13         | 18   | 20        | 30      | 45 |
|          | M16       | 17         | 28   | 30        | 40      | 60 |
|          | M20       | 21.5       | 34   | 40        | 50      | 60 |
|          | M22       | 23.5       | 38   | 40        | 55      | 60 |
|          | M24       | 25.5       | 44   | 45        | 60      | 70 |
| アンカーボルト  | M12       | 17         | 22   | 18        |         |    |
|          | M16       | 21         | 28   | 22        |         |    |
|          | M20       | 25         | 34   | 26        |         |    |
|          | M22       | 27         | 38   | 28        |         |    |
|          | M24       | 29         | 44   | 32        |         |    |
|          | M27       | 32         | 49   | 36        |         |    |
|          | M30       | 35         | 54   | 40        |         |    |
|          | M3 以上     | 呼び径+5      | 9d/5 | 4d/3      |         |    |

[注] (1) セン断縁・手動ガス切断縁の場合の縁端距離  
(2) 圧延縁・自動ガス切断縁・のこ引き縁・機械仕上縁の場合の縁端距離


### (2) ピン接合梁継手リスト

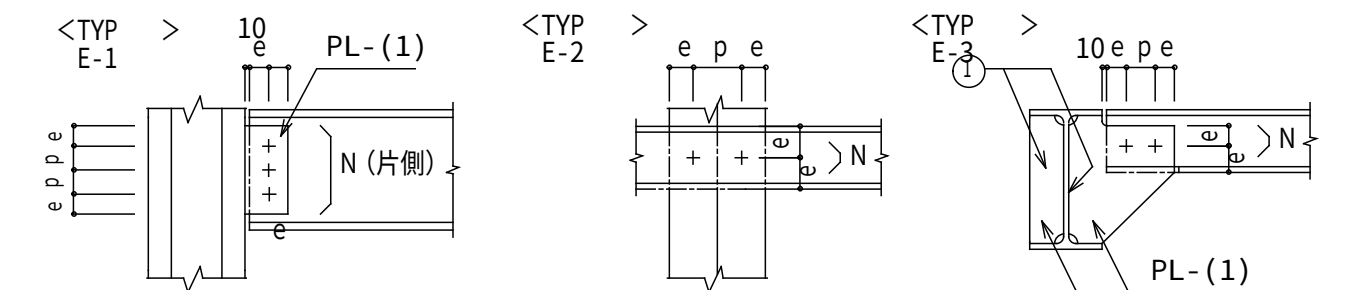

| 符 号 | タイプ | 部 材      | P-(1) | P-(2) | N-径 |
|-----|-----|----------|-------|-------|-----|
|     |     | 別表リストによる |       |       |     |
|     |     |          |       |       |     |
|     |     |          |       |       |     |
|     |     |          |       |       |     |

### (3) デッキプレート

(床剛性を考慮する合成床、合成梁のときは構造図参照)

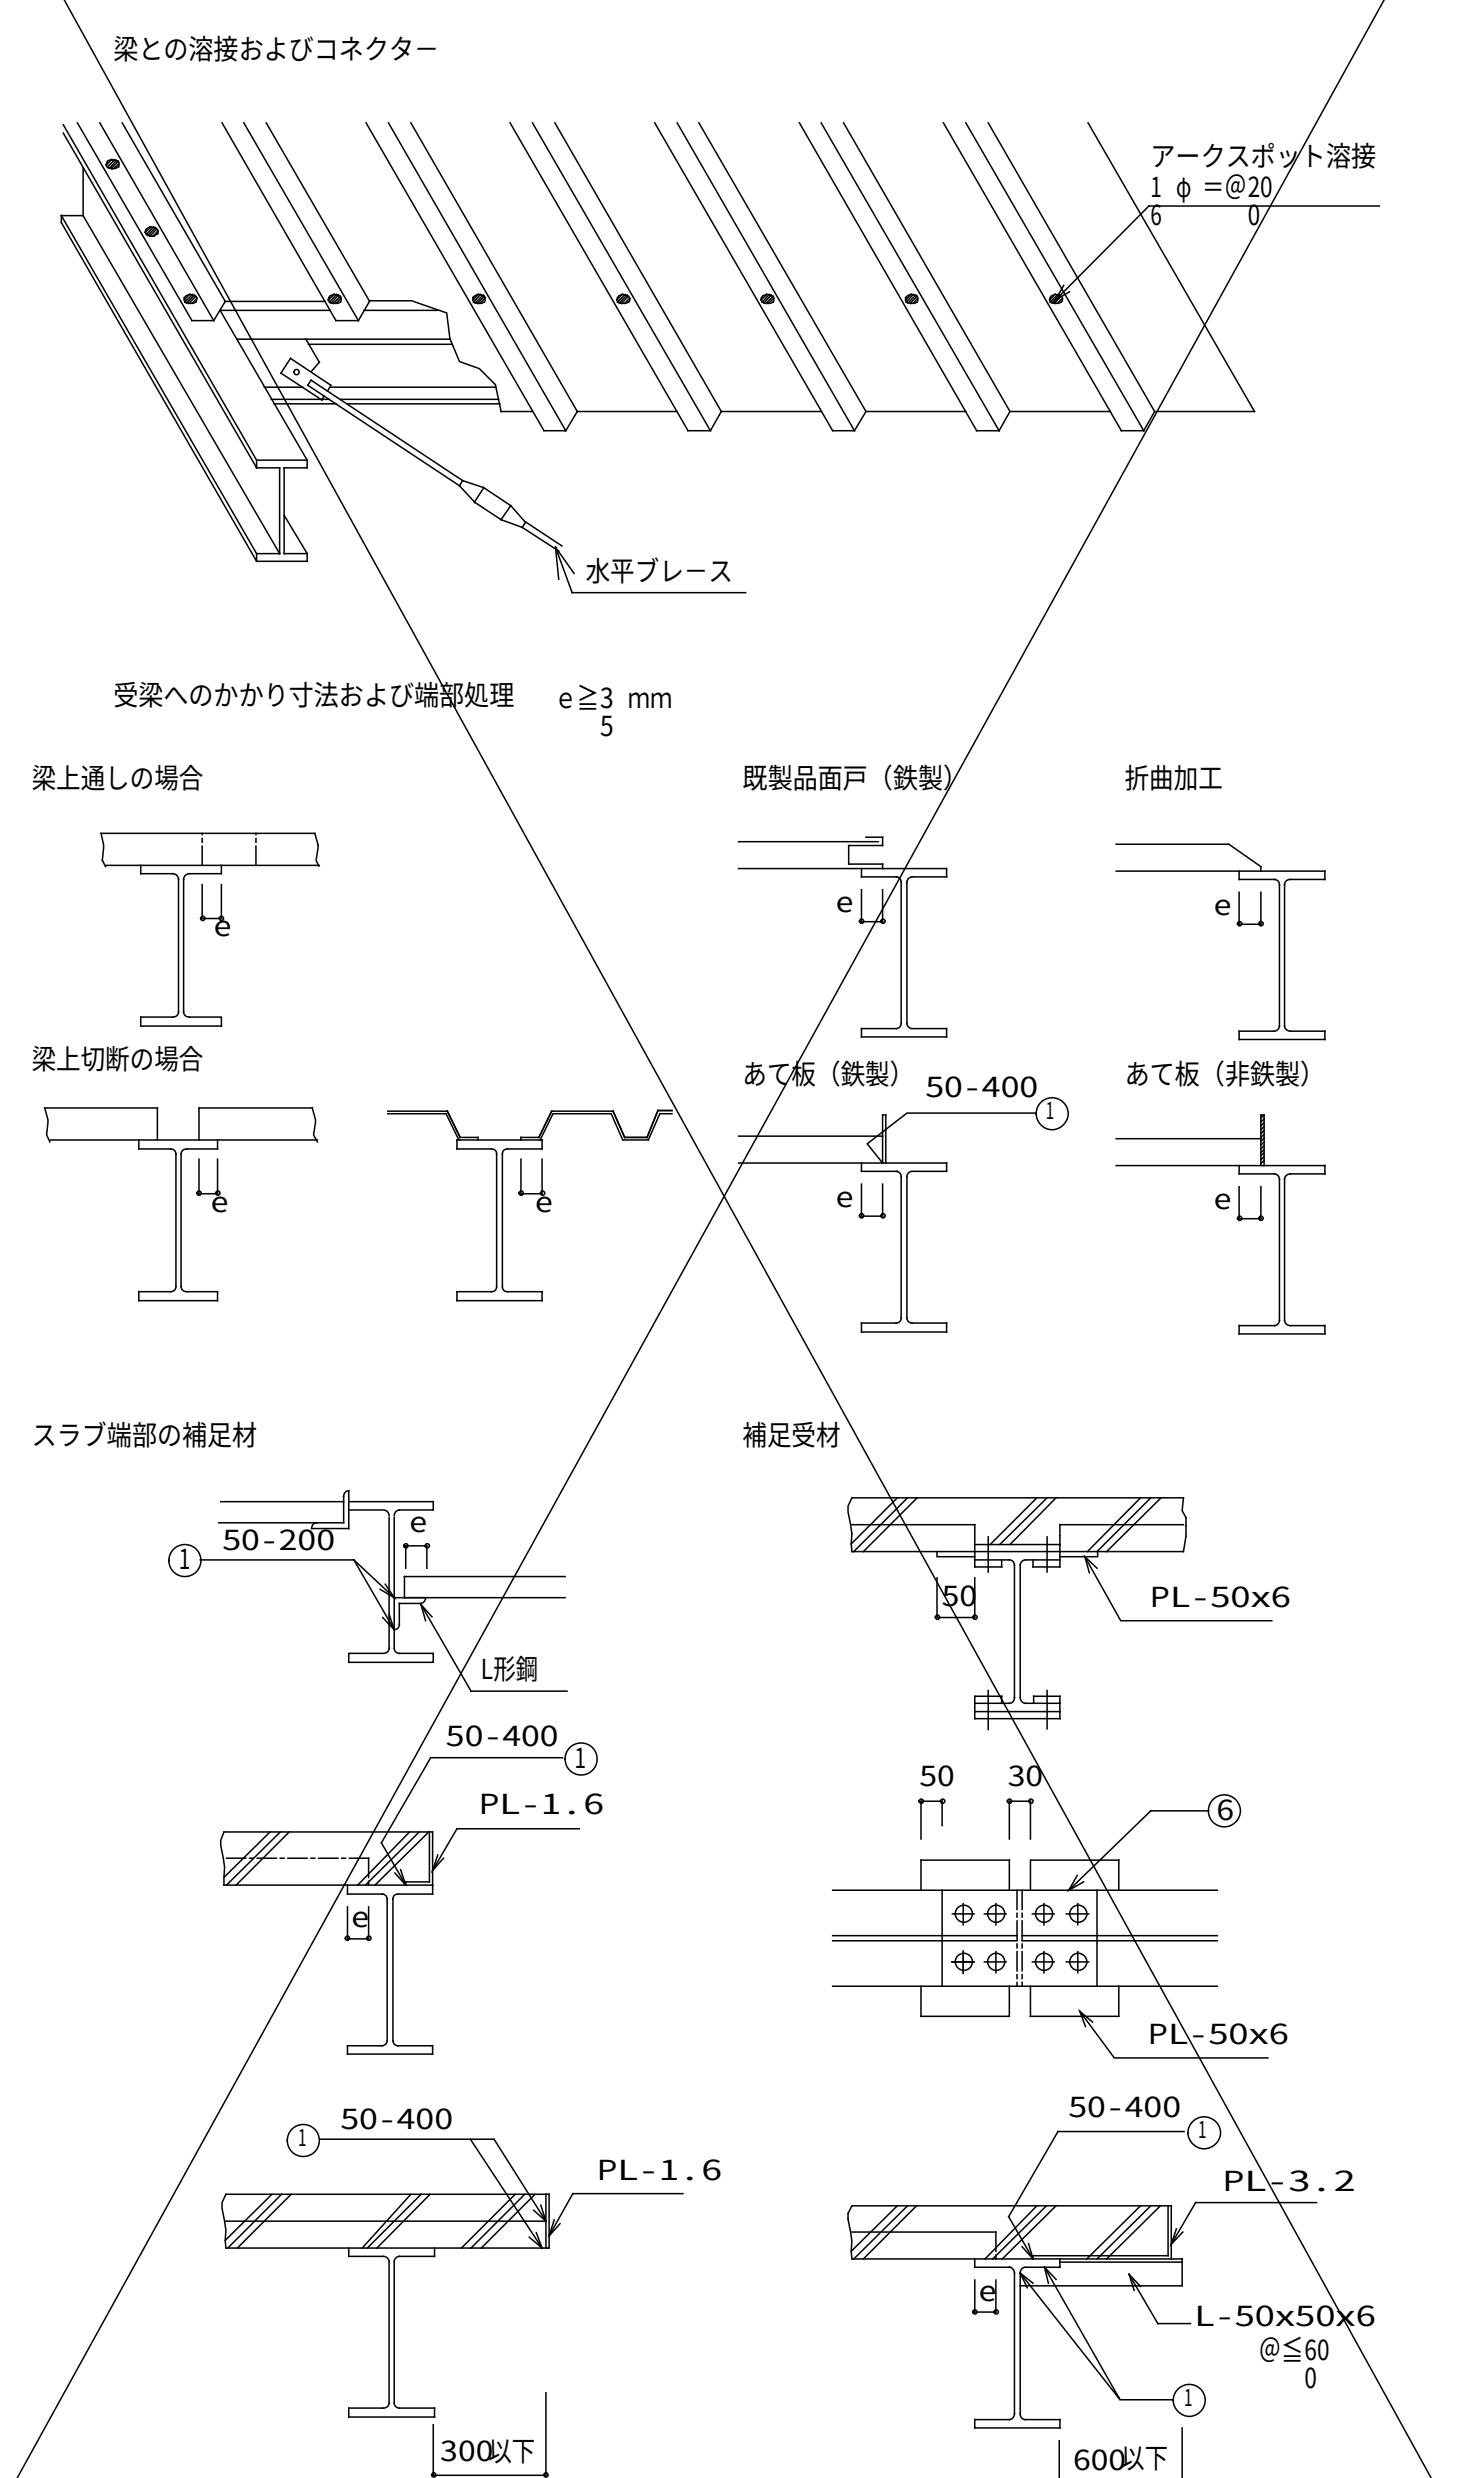

















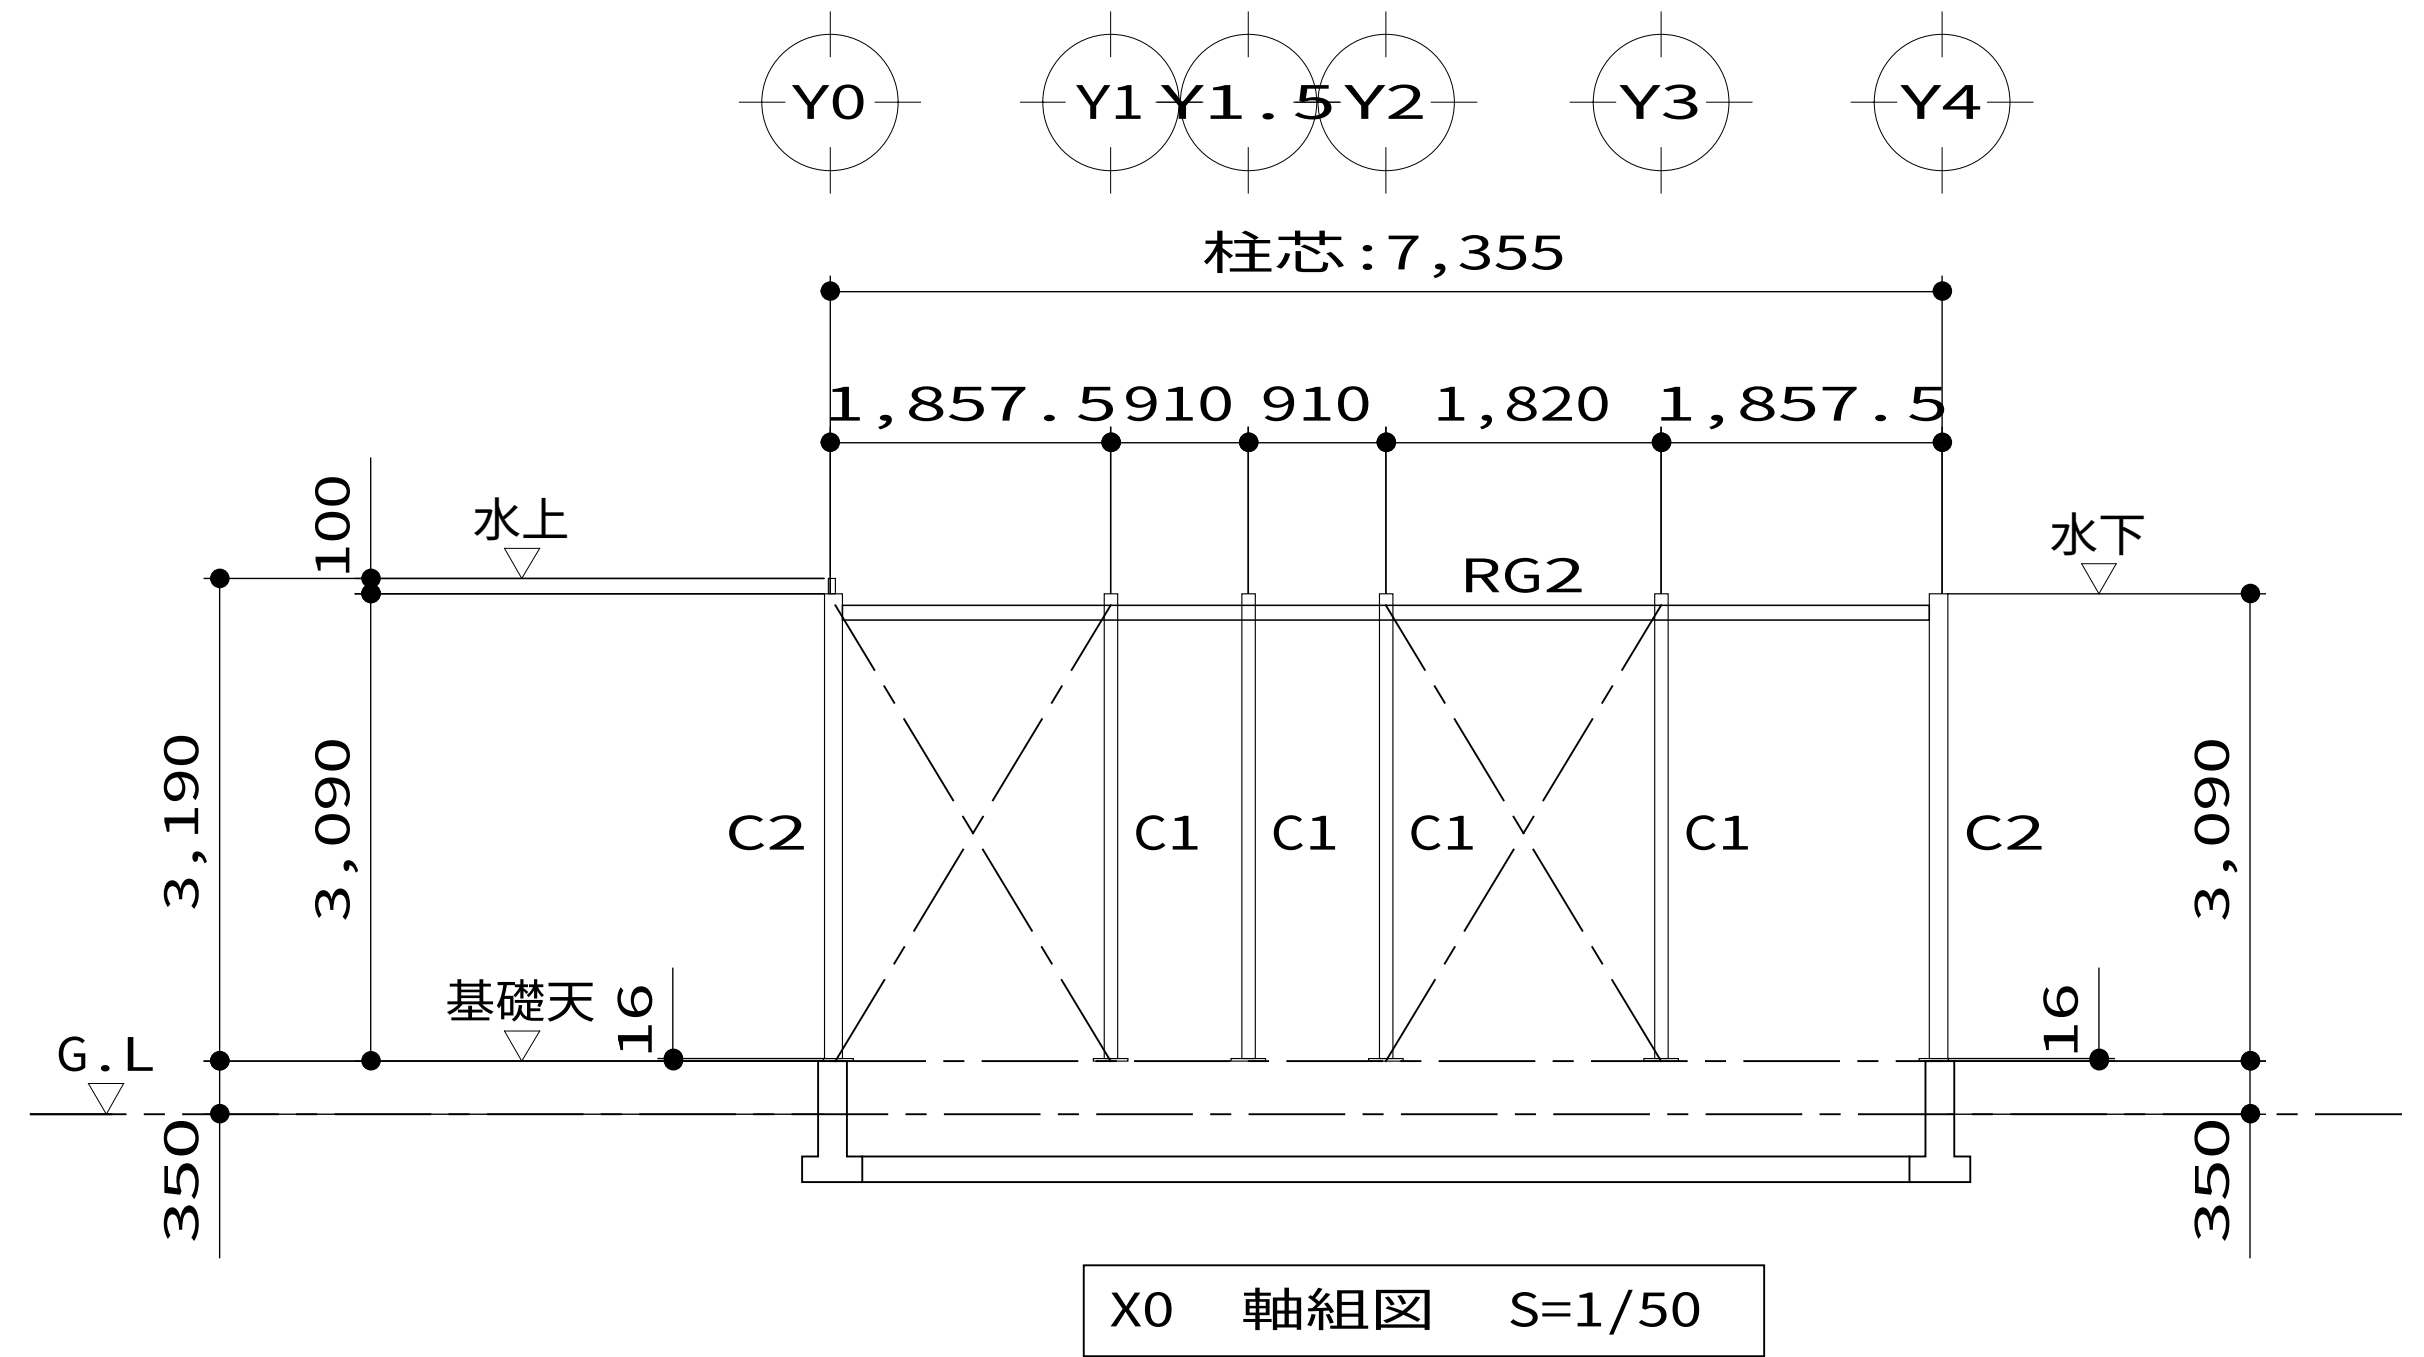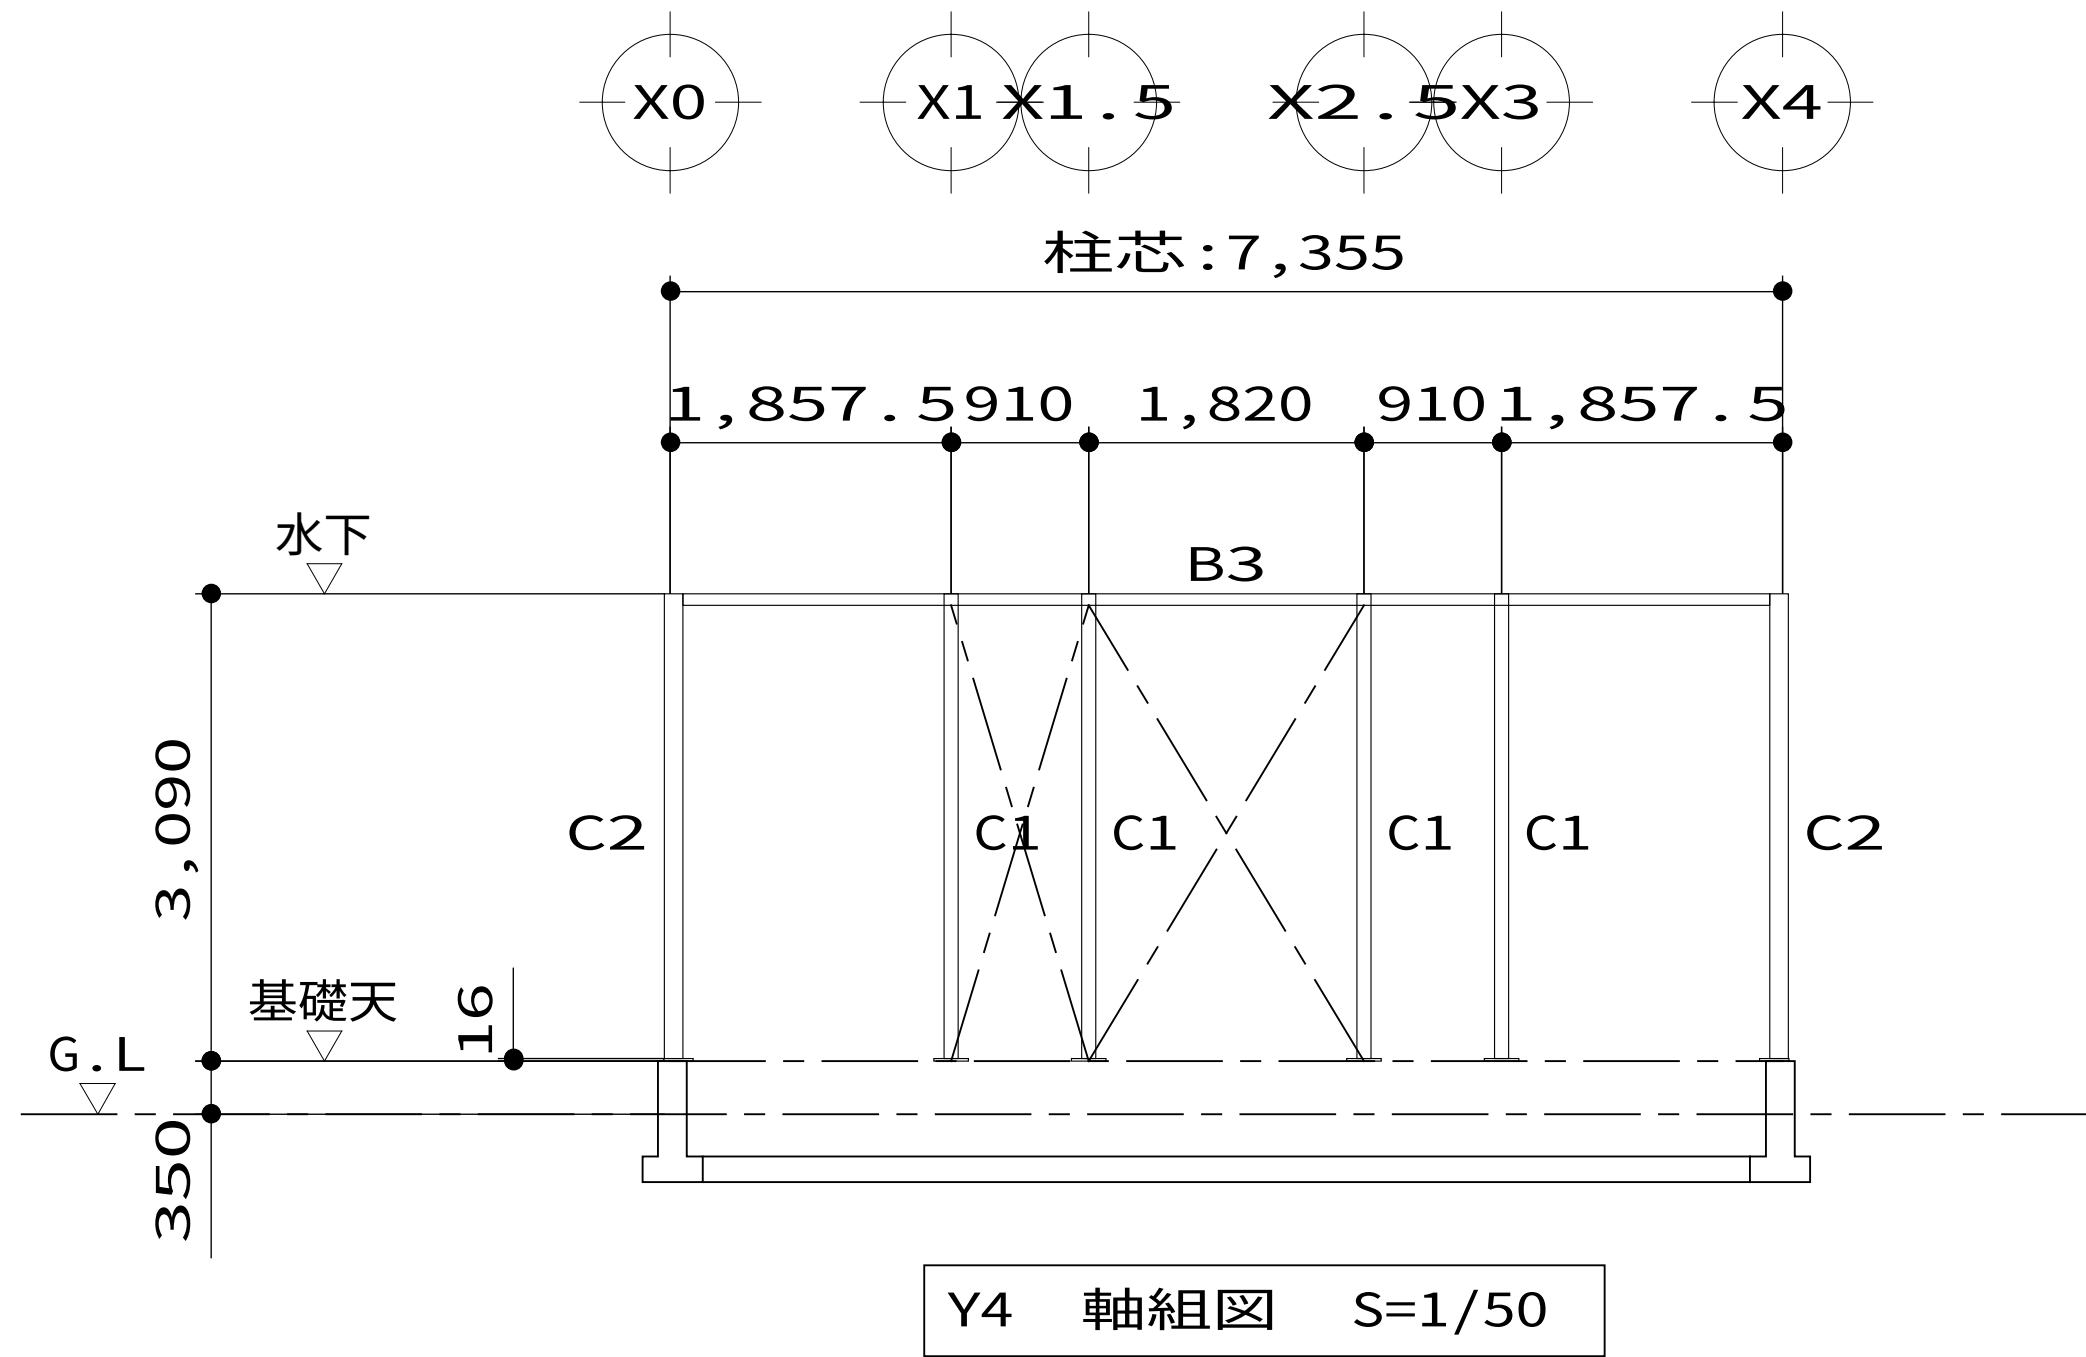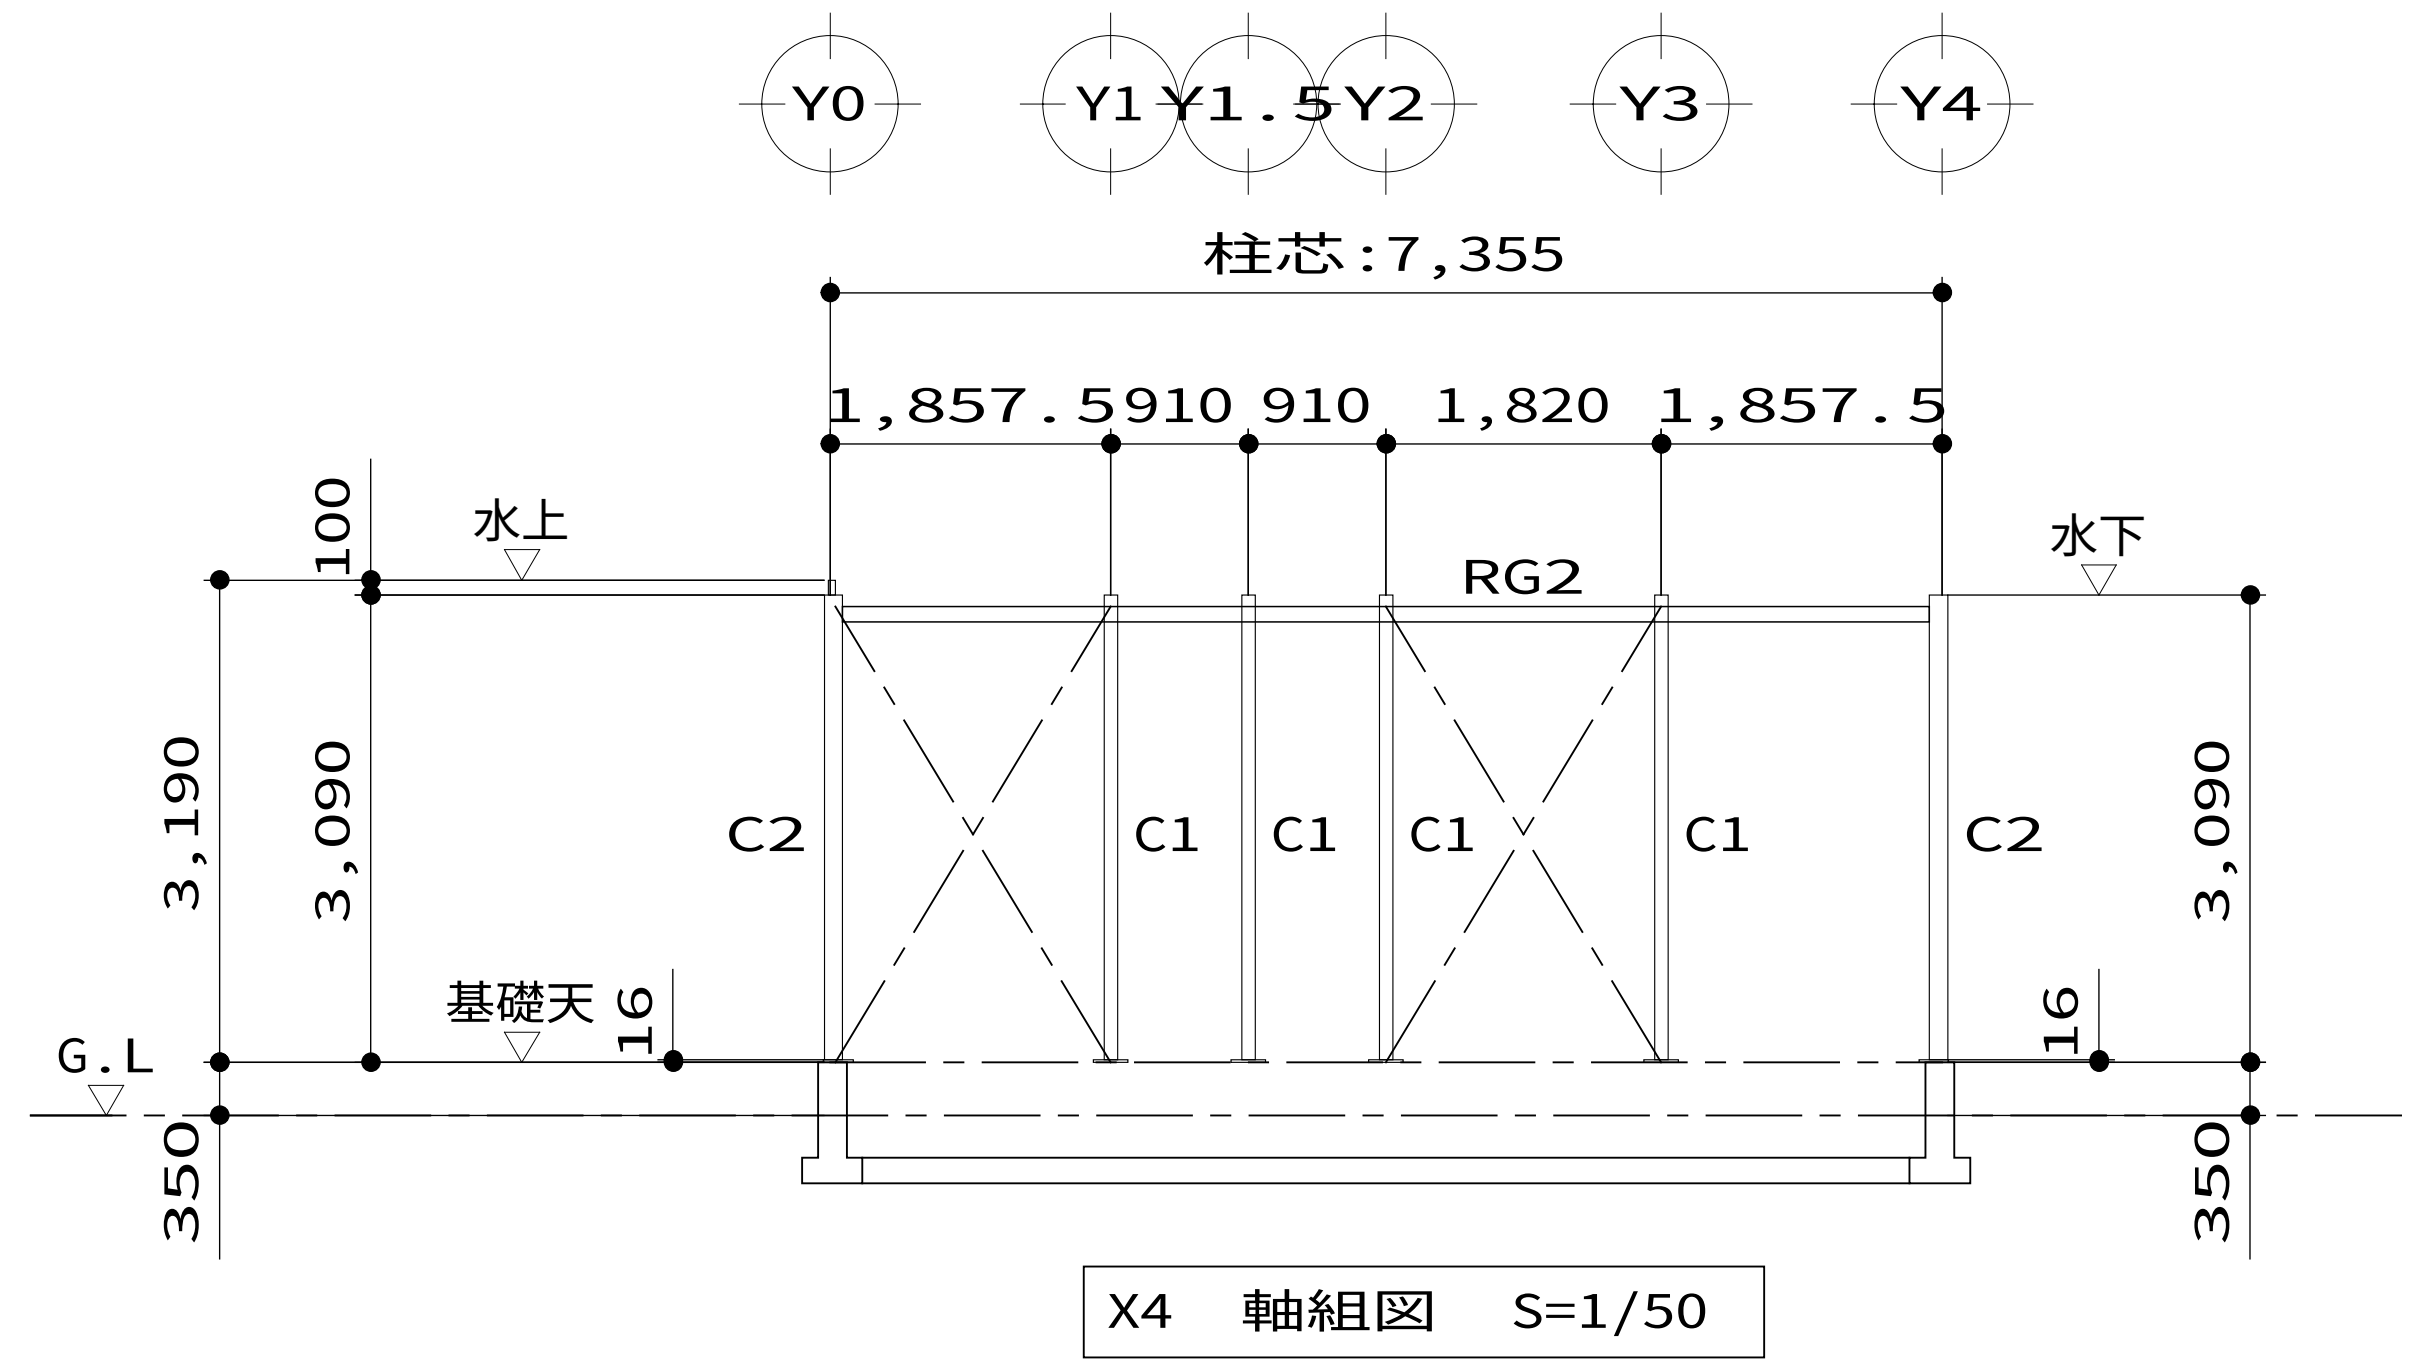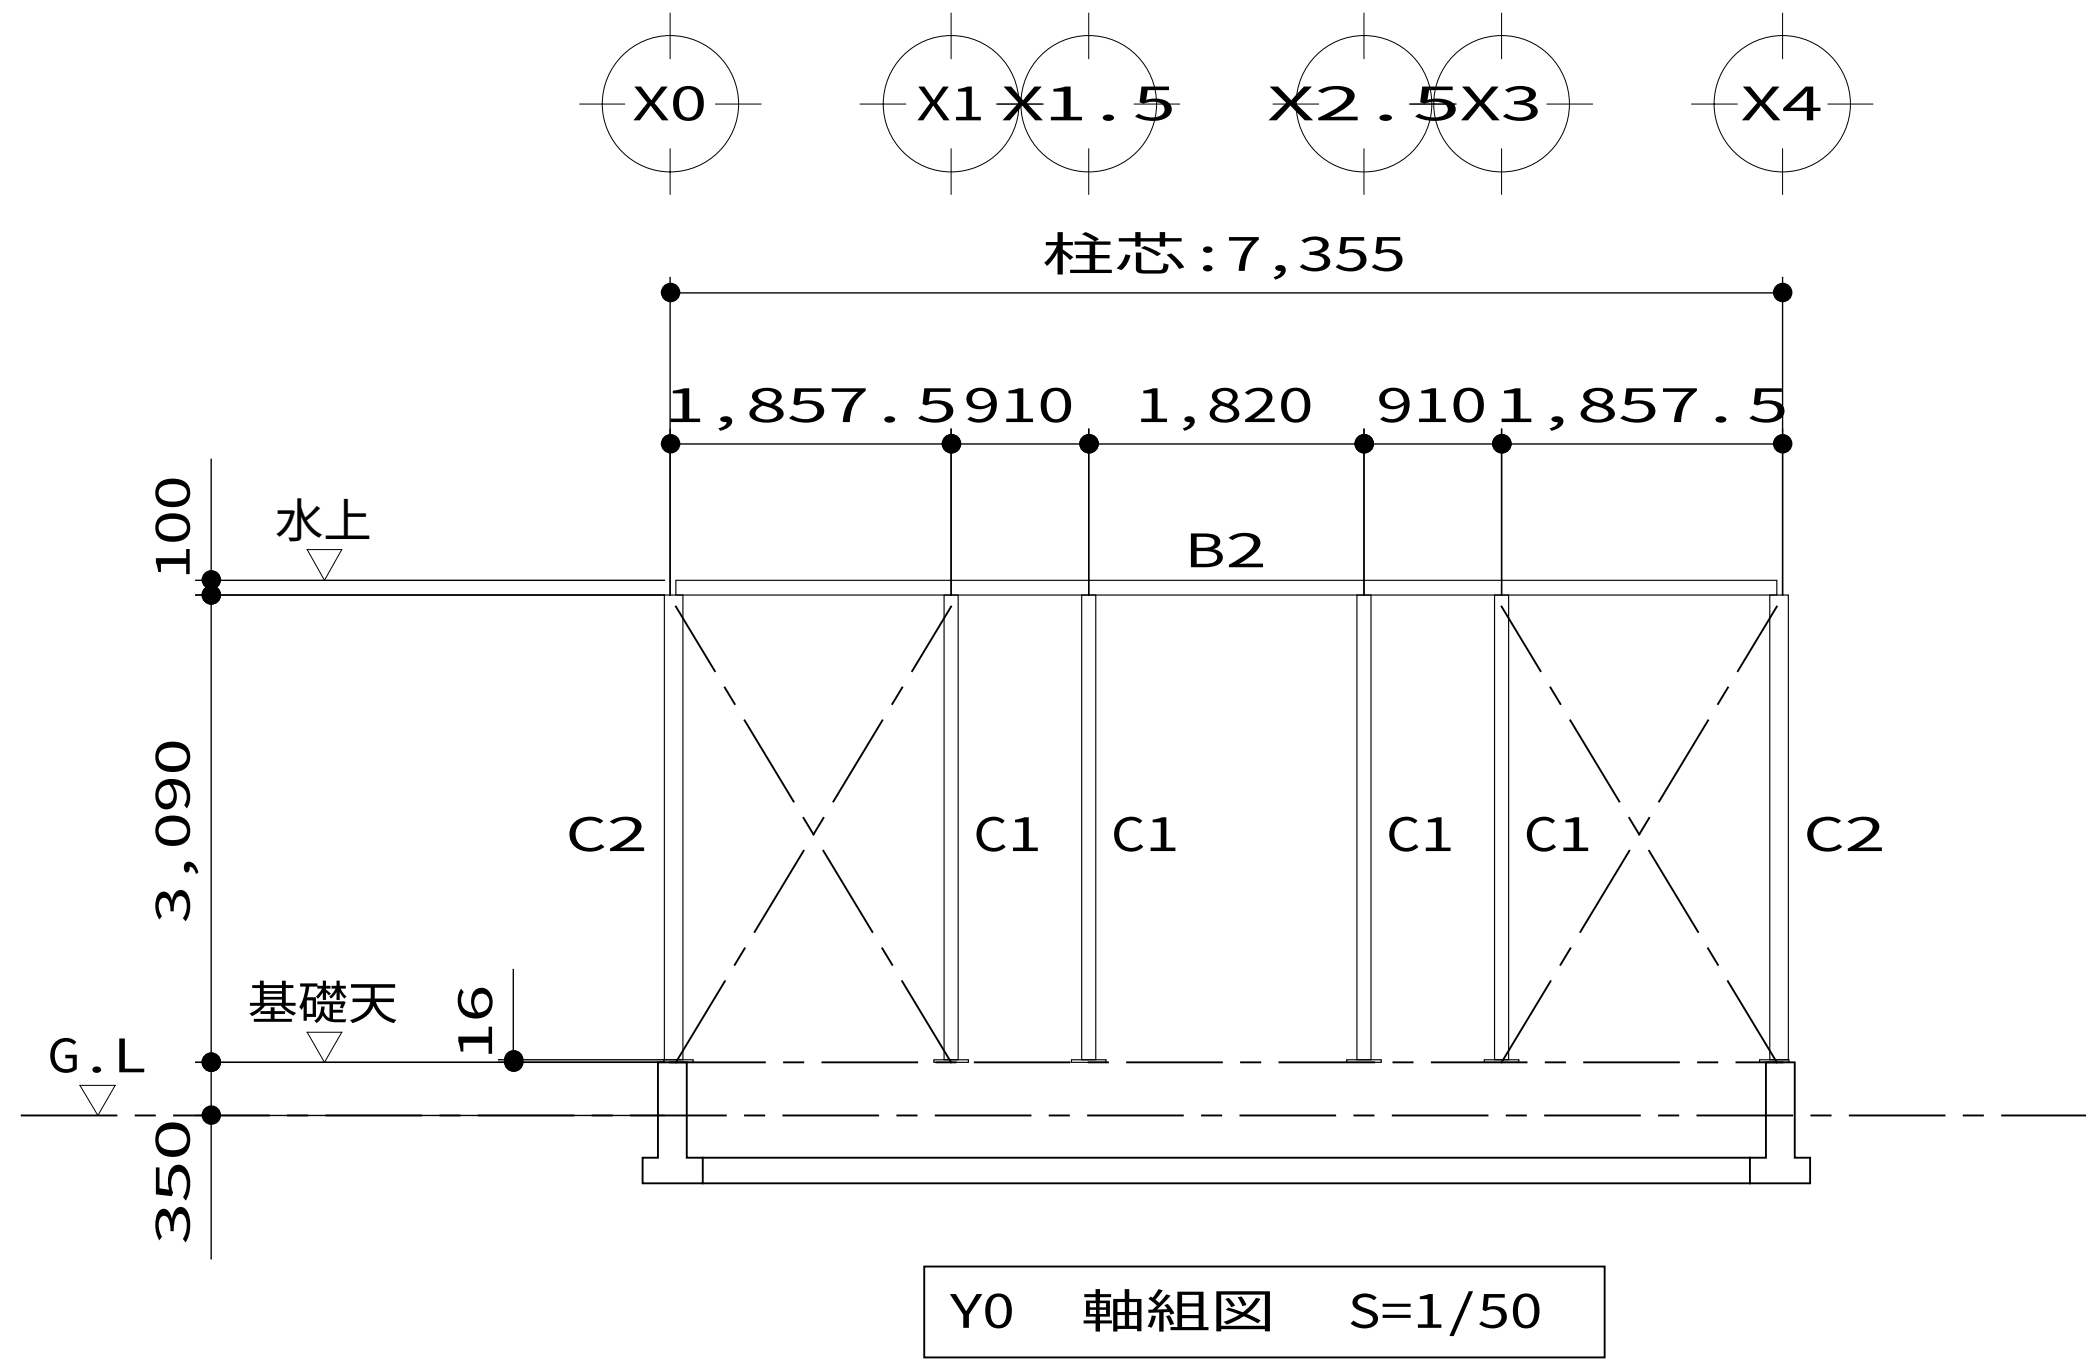








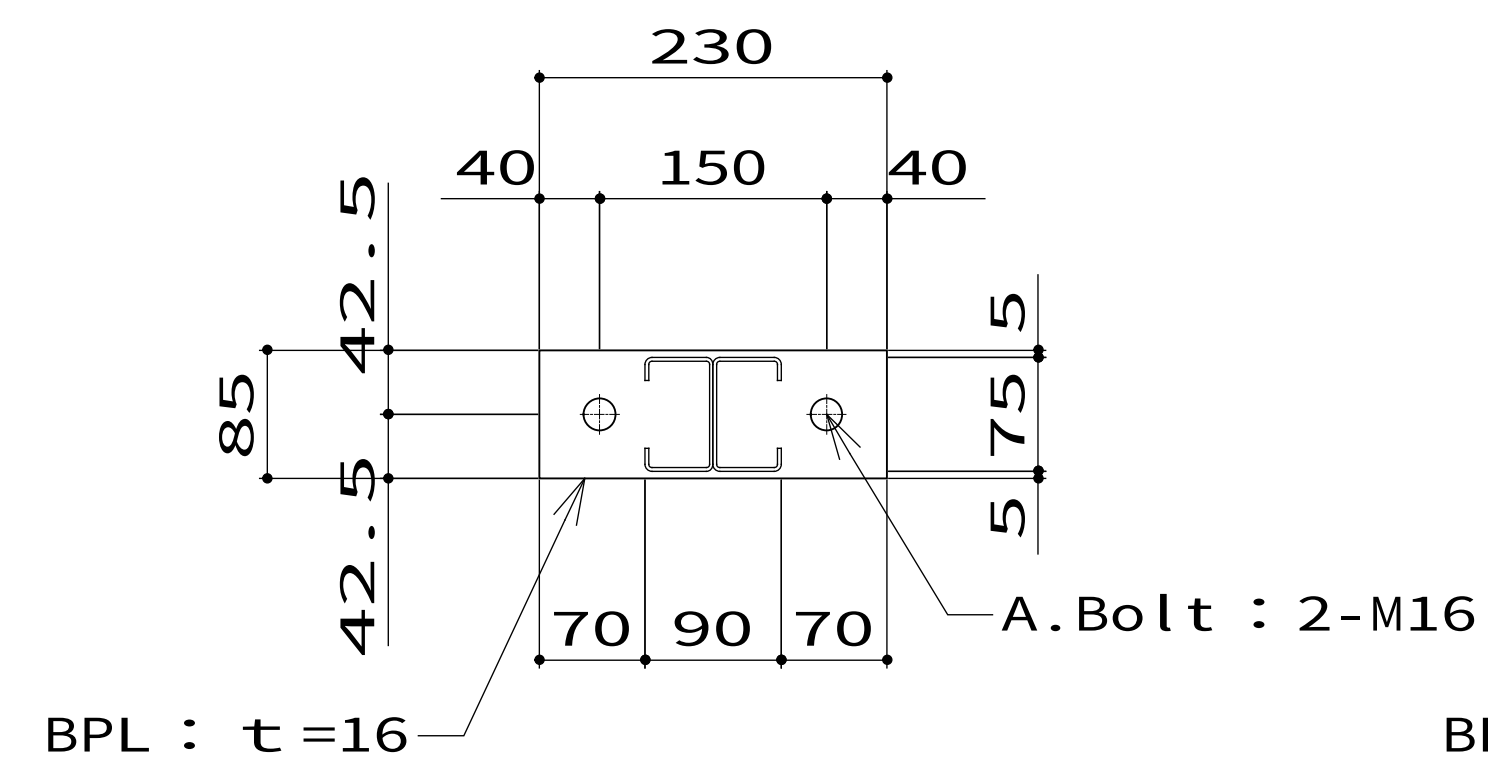
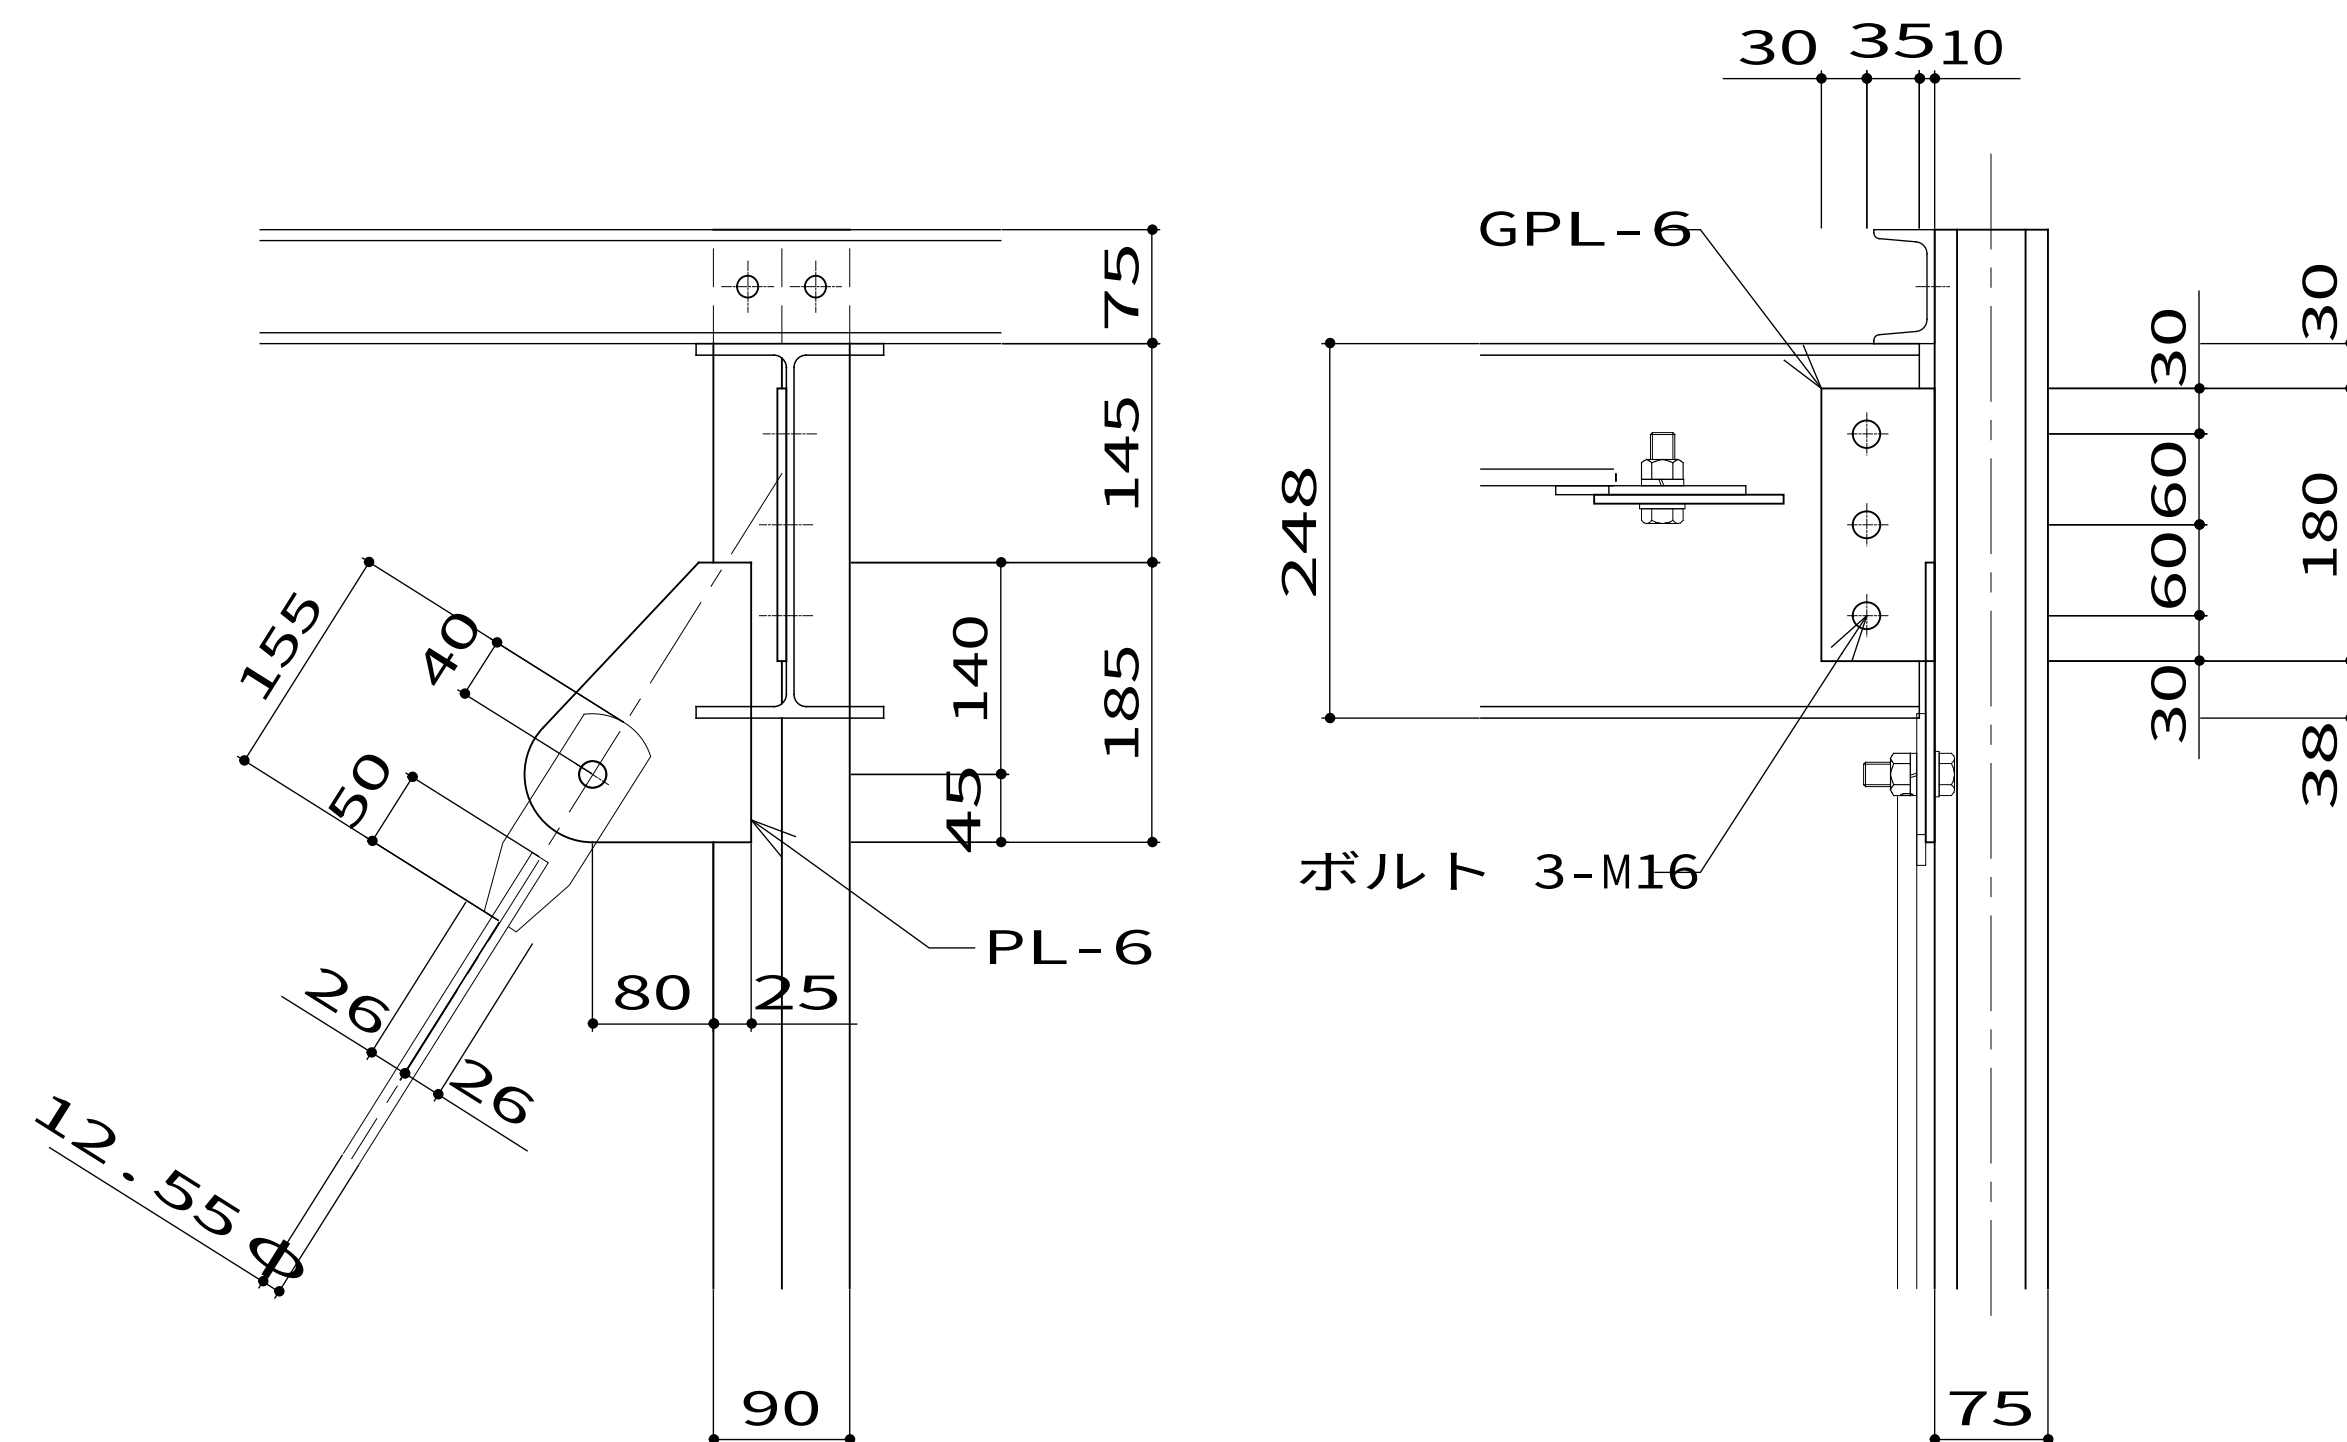


C1 : 2C-75 × 45 × 15 × 2.3

C1 柱脚詳細図 S=1/5

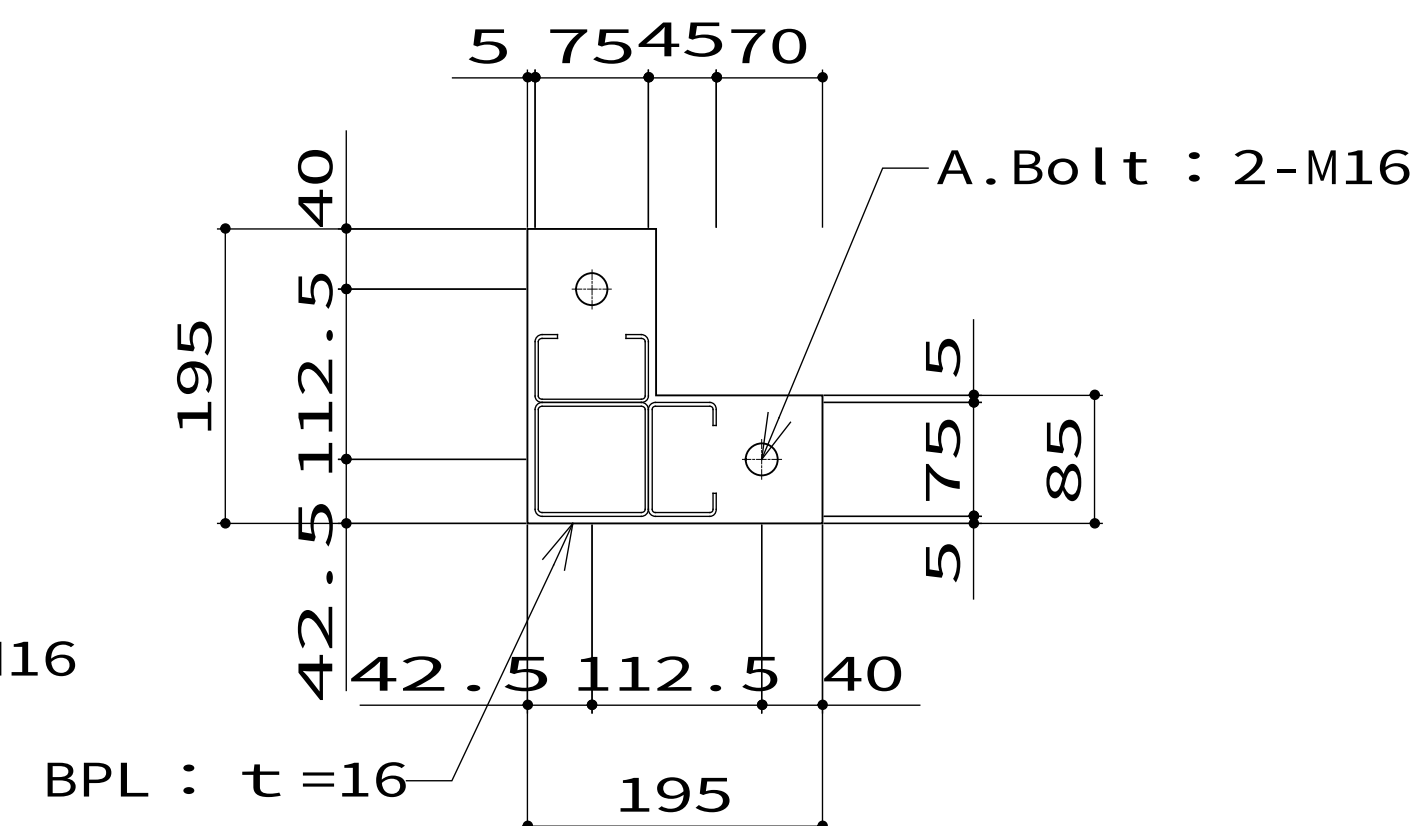
$$C2 : \square - 75 \times 75 \times 2.3$$
$$+ 2C - 75 \times 45 \times 15 \times 2.3$$

C2 柱脚詳細図 S=1/5

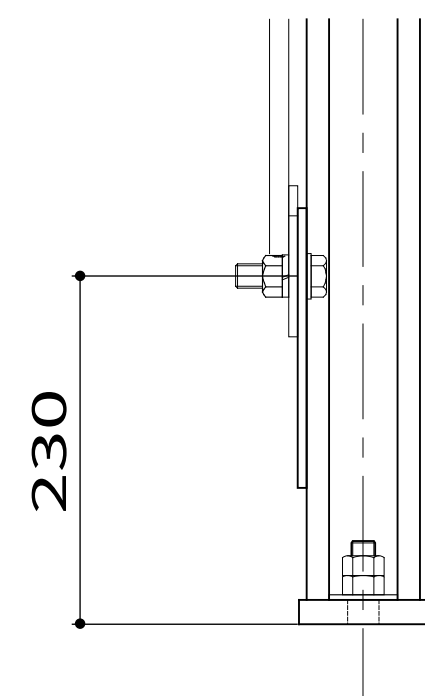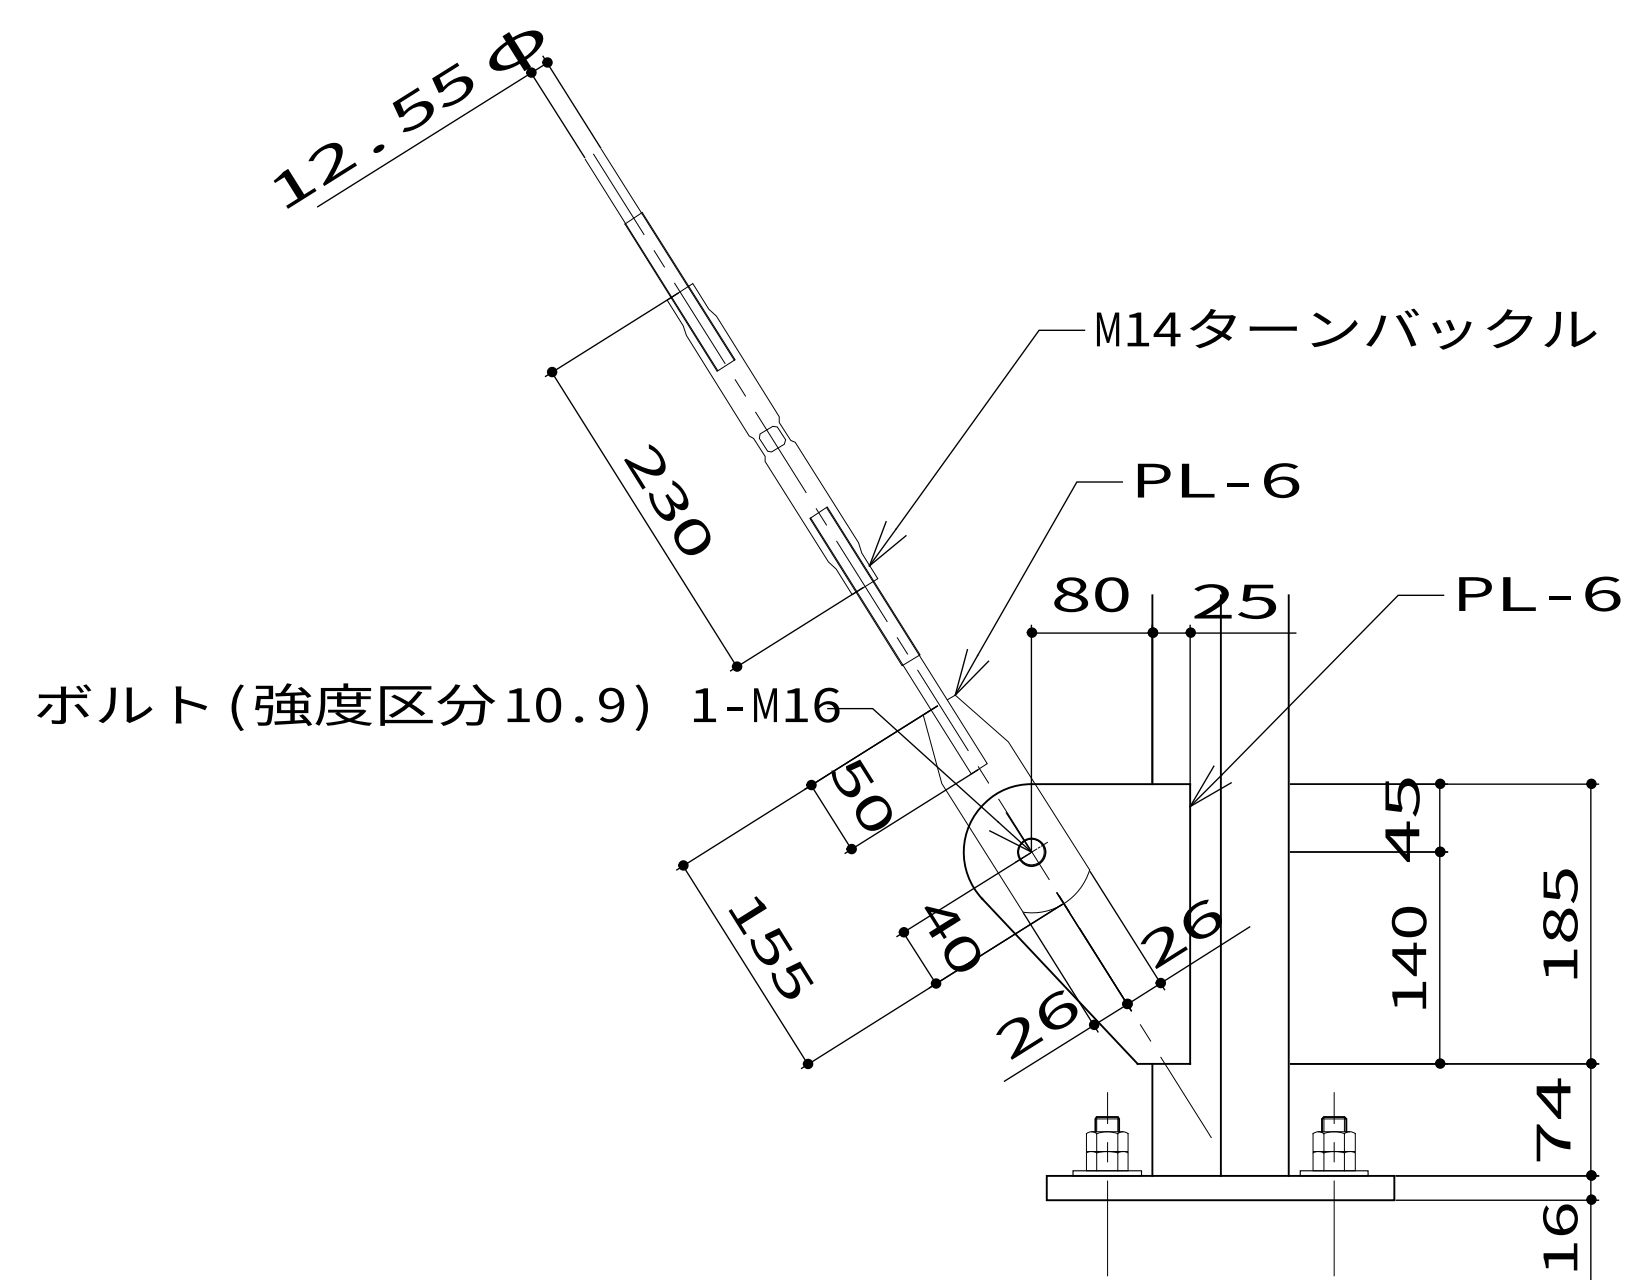

鉄骨詳細図 S=1/5

|                 |     |     |    |                            |                                 |                           |                |                                   |
|-----------------|-----|-----|----|----------------------------|---------------------------------|---------------------------|----------------|-----------------------------------|
| 紫波警察署桜町宿舍解体ほか工事 | 設計図 | 検 図 | 製図 | 設計年月<br>令和7年 1月<br>(2025年) | 図面内容<br>(仮眠室棟新築)<br>鉄骨詳細図、柱脚詳細図 | 縮尺<br>A1: 1/5<br>A3: 1/10 | 図面番号<br>S - 10 | 建築構造<br>計測<br>消防<br>構造選別<br>省13選別 |
|                 |     |     |    |                            |                                 |                           |                |                                   |



[illegible]

|     |                                   |
|-----|-----------------------------------|
|     | <p>① 完成検査時提出書類<br/>※監督員の指示による</p> |
| ①   | <p>① 完成検査時<br/>必携工具等</p>          |
| ①   | <p>① 耐震施工</p>                     |
| ①   | <p>① 他工事との取合い</p>                 |
| ①   | <p>① フラッシュプレート</p>                |
| ①   | <p>① 取外し機器</p>                    |
| 18. | <p>ハンドホール</p>                     |
| ①   | <p>① 組立保険等</p>                    |
| ①   | <p>① 経年検査</p>                     |
| 21. | <p>施工条件</p>                       |
| ①   | <p>① その他</p>                      |

|                                       | 書類名              | 製本仕様                                      | 規格                                   | 部数                        | 備 考   |
|---------------------------------------|------------------|-------------------------------------------|--------------------------------------|---------------------------|---|
| 完成品                                   | ○ 完成図書           | ○ 市販ファイル                                  | ○ A4判                                | ○ 2                       | 納入仕様書、図面(完成図、機組取組説明書、工場・現場設備構成書、出荷証明書、保証書、官公庁提出書類等)、部品リスト(機、予備品等)、産業廃棄物処理関係書類(委託契約書、許可証、マニフェスト等)等し、工事期間中、緊急連絡先を一冊の厚さは10cm程度とする。 |
|                                       | ○ 完成図<br>(修正設計図) | ○ ニつ折り製本                                  | ○ A2判<br>○ A4判                       | ○ 2<br>○ 2                | A1判二つ折り<br>A3判二つ折り   |
|                                       | ○ 施工図            | ○ ニつ折り製本                                  | ○ A4判                                | ○ 2                       | A1判二つ折り<br>A3判二つ折り   |
|                                       | ○ 工事写真           | ○ 市販ファイル                                  | ○ A4判                                | ○ 1                       | 省経工事写真撮影機等による。   |
|                                       | ○ 完成写真           | ○ 市販ファイル                                  | ○ A4判                                | ○ 1                       | 監督職員の指示による。   |
|                                       | ○ 材料検収簿          | ○ 市販ファイル                                  | ○ A4判                                | ○ 1                       | 補助監督員が印刷したもの。   |
|                                       | ○ 保守管理案内書        | ○ 市販ファイル                                  | ○ A4判                                | ○ 2                       | 日常保守管理内容<br>(使用者が容易に理解できるもの)。                                                                                                   |
|                                       | ○ 電子納品           | ○ CD-R又はDVD-R                             |                                      | ○ 2                       | 完成図面(修正設計図)及び施工図のCADデータ(データ、圖、PDF、DXF等)作成写真、工事写真のデータ(圧縮形式)<br>※「芸術家手帳物品ガイドライン」による。                                              |
|                                       | 提示               | ○ 工事関係書類                                  | ○ 市販ファイル                             | ○ A4判                     | ○ 1   |
| ○ ドライバー<br>○ アルミ製即立<br>○ 検電器<br>○ 照度計 |                  | ○ プライヤー<br>○ 懐中電灯<br>○ 接地抵抗計<br>・ 電界強度測定器 | ○ ベンチ<br>○ テスター<br>○ 施工用<br>○ カラーテレビ | ○ 鋼性テブ<br>○ メガ<br>○ 機器製作用 |   |

設備機器の固定は、「建築設備耐震設計・施工指針2014年版(独立行政法人建築研究所主修)及び「建築電気設備の耐震設計・施工マニュアル改訂第2版」による。

なお、本工事の施設分類は( ・ 特定の施設 ○ 一般の施設)とし、設計用標準水平震度(Ks)は下表による。

| 設置場所       | 設計用標準水平震度(Ks) |          |          |          |
|------------|---------------|----------|----------|----------|
|            | 特定の施設         |          | 一般の施設    |          |
|            | 重要機器          | 重要機器以外   | 重要機器     | 重要機器以外   |
| 上層階・屋上及び増屋 | 2.0(2.0)      | 1.5(2.0) | 1.5(2.0) | 1.0(1.5) |
| 中 間 階      | 1.5(1.5)      | 1.0(1.5) | 1.0(1.5) | 0.6(1.0) |
| 1階及び地下階    | 1.0(1.0)      | 0.6(1.0) | 0.6(1.0) | 0.4(0.6) |

(注) ( ) 内数値は、防震装置付き機器などの場合を示す。

重要度の高い設備機器

|              |        |            |
|--------------|--------|------------|
| ○ 配電盤        | ・ 発電装置 | ・ 直流電源装置   |
| ・ 交流無停電電源装置  | ・ 交換機  | ○ 自動火災報知設備 |
| ・ パワーコンディショナ |        |            |

○ 梁貫通部の補強及びスリーブ

|      |       |        |
|------|-------|--------|
| 補強   | ・ 本工事 | ○ 建築工事 |
| スリーブ | ○ 本工事 | ・      |

○ 床、壁の仮枠及び補強

|    |       |        |
|----|-------|--------|
| 仮枠 | ○ 本工事 | ・      |
| 補強 | ・ 本工事 | ○ 建築工事 |

○ 天井埋込器具

|        |       |        |
|--------|-------|--------|
| 差出し    | ○ 本工事 | ・      |
| 下地切込   | ○ 本工事 | ・ 建築工事 |
| 仕上り材切込 | ○ 本工事 | ・ 建築工事 |

・ 埋込分電盤、端子盤、プルボックス

|    |       |        |
|----|-------|--------|
| 補強 | ・ 本工事 | ・ 建築工事 |
| 仮枠 | ・ 本工事 | ・      |
| 補強 | ・ 本工事 | ・ 建築工事 |

○ 換気扇

|          |       |        |
|----------|-------|--------|
| 使用換気扇    | ・ 本工事 | ○ 機械工事 |
| 天井吊及び換気筒 | ・ 本工事 | ・      |
| 空調換気扇    | ・ 本工事 | ○ 機械工事 |
| 有圧換気扇    | ・ 本工事 | ○ 機械工事 |

・ 浄化槽

|           |        |        |        |
|-----------|--------|--------|--------|
| 電源供給      | ○ 本工事  | ・      |        |
| 電源供給      | ・ 本工事  | ・      |        |
| 制御盤       | ・ 別途工事 | ・      |        |
| 制御盤以降の配管  | ・ 本工事  | ・ 機械工事 |        |
| 〃 配線、結線   | ・ 本工事  | ・ 建築工事 |        |
| ・ 屋外受変電設備 | 基礎     | ・ 本工事  | ・ 建築工事 |
| ・ 自立形制御盤  | 基礎     | ・ 本工事  | ・ 建築工事 |
| ・ 自立形アンテナ | 基礎     | ・ 本工事  | ・ 建築工事 |

○ 天井点検口

|       |        |  |
|-------|--------|--|
| ・ 本工事 | ○ 建築工事 |  |
|-------|--------|--|

・ 屋外キュービクル受変電設備用消火器

|       |       |  |
|-------|-------|--|
| ・ 本工事 | ・ 支給品 |  |
|-------|-------|--|

・ 同上用消火器ボックス

|       |       |  |
|-------|-------|--|
| ・ 本工事 | ・ 支給品 |  |
|-------|-------|--|

○ 金属製(ステンレス、新金属も含む)

|       |  |  |
|-------|--|--|
| ・ 樹脂製 |  |  |
|-------|--|--|

取外し前に、機器が接続されている回路の絶縁抵抗を測定して異常の有無を確認すること。また、取外し機器を再使用する場合は、清掃及び絶縁抵抗を測定し異常のないことを確認のうえ、再取付けをすること。

・ 現場打ちハンドホール

|              |  |  |
|--------------|--|--|
| ・ ブロックハンドホール |  |  |
|--------------|--|--|

鉄道

|         |         |  |
|---------|---------|--|
| ・ 黒マーク入 | ・ 黒マーク入 |  |
| ・ 重荷重防水 | ・ 中荷重防水 |  |

本工事の受注者は、工事期間中工事目的物及び工事資材に対して、下記より組立保険等に加し、その保険証書の写しを監督職員に提出する。

加入金額 請負金額の100.0%

加入時期及び期間 資材搬入前から工事完成後30日まで

保険契約締結後に請負代金額の増額または工期延長がなされた場合は、保険契約を変更すること。

○ なし

|      |  |  |
|------|--|--|
| ・ あり |  |  |
|------|--|--|

・ 本工事は建物を使用しながらの工事であること。

○ 防火区画及び防火上主要な間仕切りの貫通部分は国土交通省大臣認定工法による防火処理を施すこと。

|                                      |                               |   |
|--------------------------------------|-------------------------------|---|
| 電<br>灯<br>設<br>備                     | ① 電 気 方 式                     | 幹線 単相 3 線式 200/100V 50Hz<br>分岐 単相 2 線式 100V<br>分岐 単相 2 線式 200V   |
|                                      | ② LED 照明器具                    | ・ 公共施設用照明器具 ・ 市販品 ③ 別添による<br>※ JIS、JIL適合   |
|                                      | 3. 照度測定試験                     | 一般照明の照度測定は、明るさセンサが設置される部屋がセンサ1個につき1ヶ所以上（明るさセンサの設定値）設置されたい部屋は1ヶ所以上の設定を行う。   |
|                                      | 4. 非常用照明器具                    | ・ 電池内蔵形 ・ 電池別置形   |
|                                      | 5. バイテーション<br>アウトレット          | ※ 飛び出し形 ・ 外部固定形<br>※ 銅合金製 ・ アルミ製   |
|                                      | 6. 予 備 配 管                    | 埋込形分電盤からの立上り予備配管は、予備の配線用遮断器4個以上の場合（25）を1本、5個以上の場合（25）を2本、天井まで立上げる。   |
| ・<br>動<br>力<br>設<br>備                | 1. 電 気 方 式                    | 幹線 三相3線式 200V 50Hz<br>分岐 三相3線式 200V<br>※ 壁装型（電源装置 ※ 内蔵 ※ 別置）<br>※ 埋込適用形配線器具   |
|                                      | 2. 警 報 保 護                    | 電動機などへの接続は本工事とする。<br>図示以外は金属管接地とする。   |
|                                      | 3. 電磁開閉器用押印<br>（通方操作用）        |   |
|                                      | 4. 機 器 へ の 接 続                |   |
|                                      | 5. 電動機等の接地                    |   |
| ・<br>電<br>熱<br>設<br>備                | 1. 電 気 方 式                    | 幹線 相 線式 V 50Hz<br>分岐 単相 2 線式 200V<br>※ 表玄関ポーチ 約 m<br>※ トイレ（電気暖房機） 約 m   |
|                                      | 2. 施工場所及び面積                   |   |
| ・<br>受<br>変<br>電<br>設<br>備           | 1. 電 気 方 式                    | 高圧 三相3線式 6kV 50Hz<br>低圧 三相3線式 200V<br>低圧 単相3線式 100V/200V   |
|                                      | 2. 配 電 盤                      | ※ 屋内用 ・ 屋外用<br>※ キュービクル式配電盤 ・ 高圧スイッチギヤ<br>※ 限流ヒューズ及び高圧負荷開閉器（PF-S） ・ 高圧交流遮断器（CB）   |
|                                      | 3. 主 遮 断 装 置                  | 定格遮断電流 kA<br>受変器断容量 kVA   |
|                                      | 4. 設 備 容 量                    | ※ 低圧 ・ 高圧   |
|                                      | 5. 連相用コンデンサ                   | ※ 無効電力検出方式 ・ 力率検出方式   |
|                                      | 6. 自動力率制御装置                   |   |
| ・<br>電<br>力<br>分<br>配<br>設<br>備      | 1. 直 流 電 源 装 置                | ※ 非常用照明器具電源、受変電設備制御電源共用 ・ 受変電設備専用<br>・ 非常用照明器具専用   |
|                                      | 2. 交流無停電電源設備<br>（UPS）         | 用途（ ）<br>容量 kVA   |
| ・<br>発<br>電<br>設<br>備                | 1. ディーゼル発電装置                  | 電気方式 三相3線式 50Hz 電圧 V 定格出力 kVA<br>原動機<br>定格出力 KW以上 始動方式 ※ 電気式 ・ 空気式<br>〔 PS以上〕 冷却方式 ※ ラジエータ ・ 水循環式   |
|                                      | 2. ガスタービン発電装置                 | 電気方式 三相3線式 50Hz 電圧 V 定格出力 kVA<br>原動機<br>定格出力 KW以上 始動方式 ※ 電気式 ・ 空気式<br>〔 PS以上〕   |
|                                      | 3. 燃 料                        | 種類 軽油 ・ 灯油 ・ A重油<br>※ 燃料小出桶<br>主貯油槽（地下） ※ し ・ あり（・ 別途 ・ 本工事）   |
|                                      | 4. 太 陽 光 発 電 装 置              | 太陽電池アレイ公称出力 kW<br>パワーコンディショナ 単相 3 線式 定格出力 kW   |
| ・<br>雷<br>保<br>護<br>設<br>備           | 1. 受 雷 部                      | ・ 突針 ・ むね上導体 ・ 空本（別添）など   |
|                                      | 2. 避 雷 導 線                    | ※ 引下り導線 ※ 建築構造体利用   |
|                                      | 3. 接 地 極                      | ※ 接地極埋設 ※ 建築構造体利用   |
| ①<br>構<br>内<br>交<br>換<br>設<br>備      | 1. 電 話 交 換 機                  | 形式 ・ ボタン電話装置 ・ PBX ・ IPPBX ・ VoIPサーバー<br>回線数 内線 / 回線 局線 / 回線<br>電話機1台につき、下記のものを見込<br>・ EM-TIEFO. 65-2C（ ・ m ・ m）<br>・ EM-EBT 0.4-2P（ ・ m ・ m）<br>・ ワイヤプロテクタ（樹脂製 外形寸法約 mm） m<br>※ 一般電話用 個（ ・ 納入する ・ 取り付け）<br>※ 銅合金製 ・ アルミ製 |
|                                      | 2. 電話機への配線                    |   |
|                                      | 3. ローテーション<br>アウトレット<br>（電甲形） |   |
|                                      | ② 保安器用接地                      | ※ 本工事 ・ 別途工事   |
| ・<br>通<br>信<br>・<br>情<br>報<br>設<br>備 | 1. 構内情報通信網設備                  | 種類（ ・ 10BASE-T ・ 100BASE-TX ・ 1000BASE-T）<br>・ ATM   |
|                                      | 2. 情 報 示 示 設 備                | ・ 情報表示器（ ・ LED式 ・ 磁気駆動式 ・ プラズマ式 ・ 液晶式）<br>・ 時計形 回線 ※ 壁掛形 ・ 自立形<br>（ ・ 電子式チャイム組込み ・ プログラムタイマー組込み）   |
|                                      | 3. 映 像 ・ 音 音 設 備              | ・ 増幅器 W<br>・ VTR（※ S-VHS ・ DV ）<br>・ プロジェクタ（※ 前面投写式 ・ 背面投写式）<br>・ 増幅器 W ※ 卓上形 ・ キャビネットラック形<br>・ 壁掛型   |
|                                      | 4. 広 声 設 備                    |   |
|                                      | 5. 誘 導 支 援 設 備                | ・ 身体障害者用インターホン<br>・ トイレ等呼出し装置<br>・ 音声誘導装置<br>・ インターホン（ ・ 受信用 ・ ）   |
|                                      | 6. 呼 出 し 設 備                  | ・ テレビアンテナ（ ・ AV ・ AU ・ BSA ・ CSA ）<br>・ 地上波アンテナmast（ ※ 壁面取付形 ・ 自立形 ・ ボール取付）<br>・ BS 用アンテナmast（ ・ 壁面取付形 ・ 自立形） ・ 有線テレビ   |
|                                      | 7. テレビ共同受信設備                  |   |


|          |                                                                                 |   |
|----------|---------------------------------------------------------------------------------|---|
| 通信情報設備   | 8. 監視カメラ・設備<br>9. 防犯設備<br>10. 入退室管理設備                                           | ・ 白黒方式<br>・ 彩色方式<br>・ 別途<br>・ 配線<br>・ 機器<br>・ テンキー式<br>・ 専用カード式<br>・ ICカード式<br>・ バイオメトリクス式   |
| 火災報知設備   | ① 自動火災報知装置<br>2. 非常警報装置<br>3. 自動閉鎖装置<br>4. ガス漏れ警報装置<br>5. 住宅用火災警報装置             | ・ 受信機 P形1級 回線<br>・ アドレス<br>・ 単独・複合型(自火報56回線 自動閉鎖25回線 ガス漏れ 回線 警報 回線)<br>・ 副受信機 回線<br>・ 機器收容箱(専用形(埋込形・露出形)・屋内消火栓箱に組み込む)<br>・ 非常ベル(自動式サイレンを含む)<br>・ 非常放送装置<br>・ 運動制御器 回線(遠方復帰機構 回線)<br>・ 単独(壁掛形・自立形)・火報受信機などとの複合型<br>・ 自動閉鎖機構<br>・ 防火戸用(工事、電磁式又はラッチ式、DC24V、0.6A以下)<br>・ 防煙ダンパ用(別途、瞬時通電式又は電動式、DC24V、0.6A以下、遠方復帰機構(電動式)、DC24V、0.7A以下)<br>・ 防火シャッター用(別途、DC24V、0.6A以下)<br>・ 自動開放機構<br>・ 排煙ダンパ(別途、排煙機連動用運動機構付)<br>・ 受信機 回線(都市ガス用・液化石油ガス用)<br>・ 単独(壁掛形・自立形)・火報受信機などとの複合型<br>・ 煙式<br>・ 熱式 |
| 中央監視制御設備 | 1. 監視制御対象設備<br>2. 表示装置<br>3. 監視制御装置                                             | ・ 動力設備<br>・ 変電設備<br>・ 変換形<br>・ 自立形<br>・ 変換形<br>・ ミニグラフィックパネル<br>・ プラスマイティディスプレイ<br>・ CRTディスプレイ<br>・ 中央処理装置<br>・ 作表用印字装置   |
| 構内配電線路   | 1. 工事範囲<br>2. 電氣方式<br>3. 敷設方法<br>4. 柱上機器<br>5. 高圧ケーブルの敷束処理<br>6. その他<br>7. 外灯設備 | ・ 管路<br>・ 配線<br>・ 機器類<br>・ 高圧 三相3線式 6kV 50Hz<br>・ 低圧 三相3線式 200/100V<br>・ 低圧 三相3線式 200V<br>・ 低圧 単相2線式 100V<br>・ 地上埋設<br>・ 架空線式<br>・ 高圧柱頭閉鎖器<br>・ 一般用<br>・ 耐塩じん用<br>・ 地絡継電器付き(方向性・無方向性)<br>・ 避雷器<br>・ 一般用<br>・ 耐塩用<br>・ 高圧カットアウト、調子など<br>・ 一般用<br>・ 耐塩用<br>・ 処置者銘板取付(屋内外、線名、作業日、氏名を表示)<br>・ 東北電力(株)外線工事基準(架空線路)に準ずる。<br>・ 定格電圧 V W   |
| 構内通信線路   | ① 工事範囲<br>② 用途<br>③ 敷設方法                                                        | ・ 管路<br>・ 電話用<br>・ 時計<br>・ 拡声用<br>・ 火災報知用<br>・ 地中埋設<br>・ 架空線式   |
| 電波障害調査   | 1. 目的<br>2. 調査項目<br>3. 調査地点<br>4. 調査チャンネル数<br>5. 提出書類                           | ・ 事前調査<br>・ 事後調査<br>・ 電界強度測定(各チャンネル毎)<br>・ 画像評価等(各チャンネル毎)<br>・ 路上<br>・ ポイント<br>・ VHF チャンネル<br>・ UHF チャンネル<br>・ 報告書(写真共)部   |

「機器取付高さ」は、下記を標準とする。ただし、これによりがたい場合は監督官庁と協議する。

| 機 器             | 測 点    | 取付高 (mm)    |
|-----------------|--------|-------------|
| 取用計器            | 地上～意中  | 0.1.800     |
| 引込線引留の高         | 地上～引込点 |             |
| 分 電 盤 (壁掛形)     | 床面～中心  | 1.500       |
| スイッチ (一般)       | 床面～中心  | 1.300       |
| スイッチ (和室)       | 床面～中心  | 1.200       |
| コンセント (一般)      | 床面～中心  | 300         |
| コンセント (和室)      | 床面～中心  | 200         |
| コンセント (台)       | 台面～下端  | 100         |
| コンセント (ファン用)    | 床面～下端  | ファン下端       |
| コンセント (厨房)      | 床面～中心  | 800～1,000   |
| コンセント (庫庫)      | 床面～中心  | 1.300       |
| コンセント (機械室)     | 床面～中心  | 500～1,000   |
| コンセント (屋外)      | 地面～中心  | 1,000～1,300 |
| ブラケット (一般)      | 床面～中心  | 2,100～2,300 |
| ブラケット (鏡上)      | 床面～中心  | 0.2.500     |
| ブラケット (鏡上)      | 鏡上～中心  | 150         |
| 避難口誘導灯          | 床面～下端  | 1.500±2     |
| 廊下通路誘導灯         | 床面～下端  | 1.000±7     |
| 壁掛形制御盤          | 床面～中心  | 1.500       |
| 開閉器箱            | 床面～中心  | 1.500       |
| 電磁閉鎖器用押ボタン      | 床面～中心  | 1.300       |
| Tト出ボタン (便所用)    | 床面～中心  | 900         |
| 壁付インターホン (報機)   | 床面～中心  | 1.300       |
| 壁付インターホン (玄関子機) | 床面～中心  | 1.100       |
| 廊下表示灯 (復旧ボタン付)  | 床面～中心  | 1.300       |
| 「使用中」・「施錠中」表示灯  | 床面～中心  | 1.500       |
| スイッチ            | 床面～中心  | 1.100       |

| 機 器           | 測 点    | 取付高 (mm)  |
|---------------|--------|-----------|
| 引込線引留の高       | 地上～引込点 |           |
| 集合保安箱         | 天井～上端  | 200       |
| 端子盤 (廊下、室内)   | 床面～下端  | 300       |
| 端子盤 (EPSなど)   | 床面～中心  | 1.500     |
| 壁付アウトレット (一般) | 床面～中心  | 200       |
| 壁付アウトレット (和室) | 床面～中心  | 300       |
| 壁掛形時計         | 床面～中心  | 1.500     |
| 壁付時計          | 床面～中心  | 2.300     |
| 壁付形スピーカ       | 床面～中心  | 2.300     |
| 壁付アンテナ        | 床面～中心  | 1.300     |
| 表示 盤          | 床面～中心  | 2.300     |
| 壁付発信機         | 床面～中心  | 1.300     |
| ベル、ブザー、チャイム   | 床面～中心  | 2.300     |
| 壁付押ボタン (一般)   | 床面～中心  | 1.300     |
| 壁付インターホン (一般) | 床面～中心  | 1.300     |
| 壁付アウトレット (一般) | 床面～中心  | 300       |
| 壁付アウトレット (和室) | 床面～中心  | 200       |
| 機器收容箱         | 天井～上端  | 200       |
| 直列ユニット (一般)   | 床面～中心  | 300       |
| 直列ユニット (和室)   | 床面～中心  | 200       |
| 受 信 機         | 床面～操作部 | 800～1,500 |
| 副受信機          | 床面～操作部 | 800～1,500 |
| 機器收容箱         | 床面～操作部 | 800～1,500 |
| 発 信 機         | 床面～操作部 | 800～1,500 |
| 表 示 灯         | 床面～中心  | 2.100     |
| 警報ベル          | 床面～中心  | 2.300     |
| 液化石油ガス用検知器    | 天井～上端  | 250       |
| 都市ガス用検知器 (軽質) | 天井～上端  | 250       |
| 都市ガス用検知器 (重質) | 床面～上端  | 250       |

|                 |  |  |  |     |  |    |                           |                                 |                                        |               |    |    |      |       |
|-----------------|--|--|--|-----|--|----|---------------------------|---------------------------------|----------------------------------------|---------------|----|----|------|-------|
| 紫波警察署桜町宿舍解体ほか工事 |  |  |  | 検 図 |  | 製図 | 設計年月<br>令和7年1月<br>(2025年) | 図面内容<br>(仮居室棟新築)<br>電気設備工事特記仕様書 | 縮尺<br>A1: NO SCALE<br><br>A3: NO SCALE | 図面番号<br>E- 01 | 計測 | 消防 | 構造資料 | 省エネ資料 |
|                 |  |  |  |     |  |    |                           |                                 |                                        |               |    |    |      |       |
| 設計図             |  |  |  |     |  |    |                           |                                 |                                        |               |    |    |      |       |

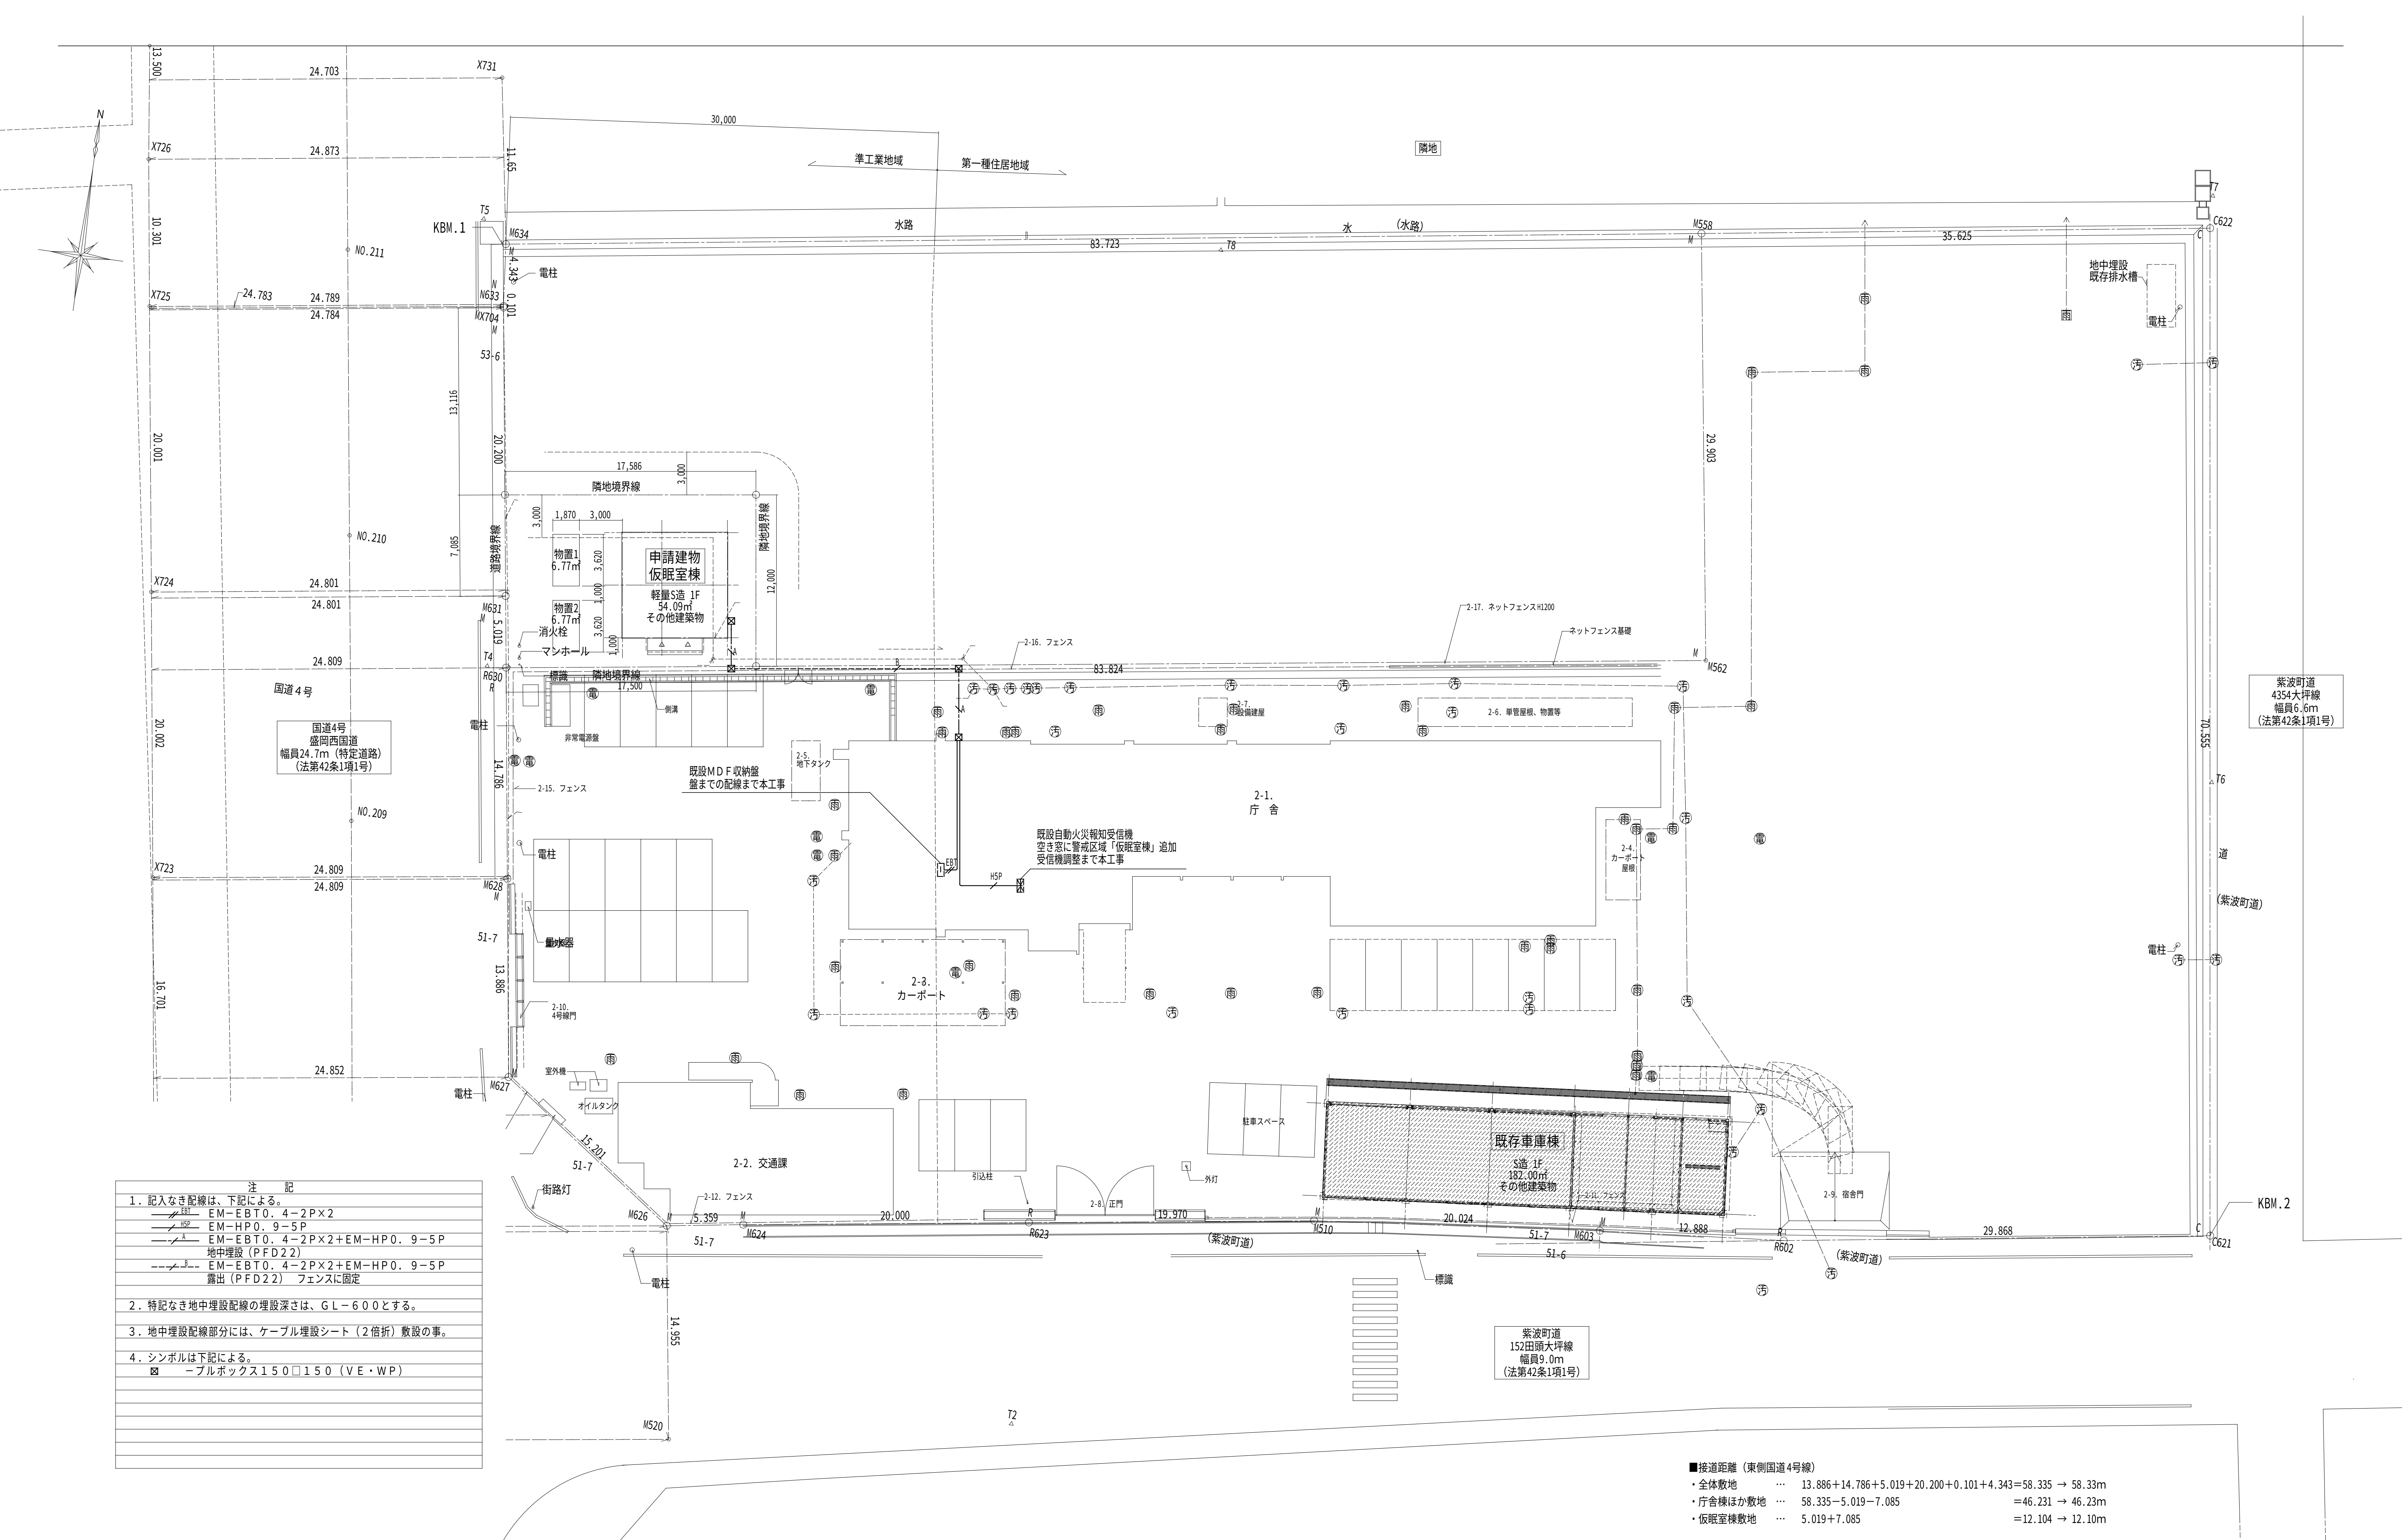


|                 |  |  |  |  |  |     |  |    |                   |                             |  |                        |  |      |         |         |               |
|-----------------|--|--|--|--|--|-----|--|----|-------------------|-----------------------------|--|------------------------|--|------|---------|---------|---------------|
| 紫波警察署桜町宿舍解体ほか工事 |  |  |  |  |  | 検 図 |  | 製図 | 設計年月              | 図面内容                        |  | 縮 尺                    |  | 図面番号 | 電 気 設 備 |         |               |
| 設計図             |  |  |  |  |  |     |  |    | 令和7年1月<br>(2025年) | (仮眠室棟新築)<br>配置図、既設庁舎電気設備改修図 |  | A1: 1/200<br>A3: 1/400 |  |      | 計画<br>○ | 消防<br>○ | 構造適用<br>省13適用 |







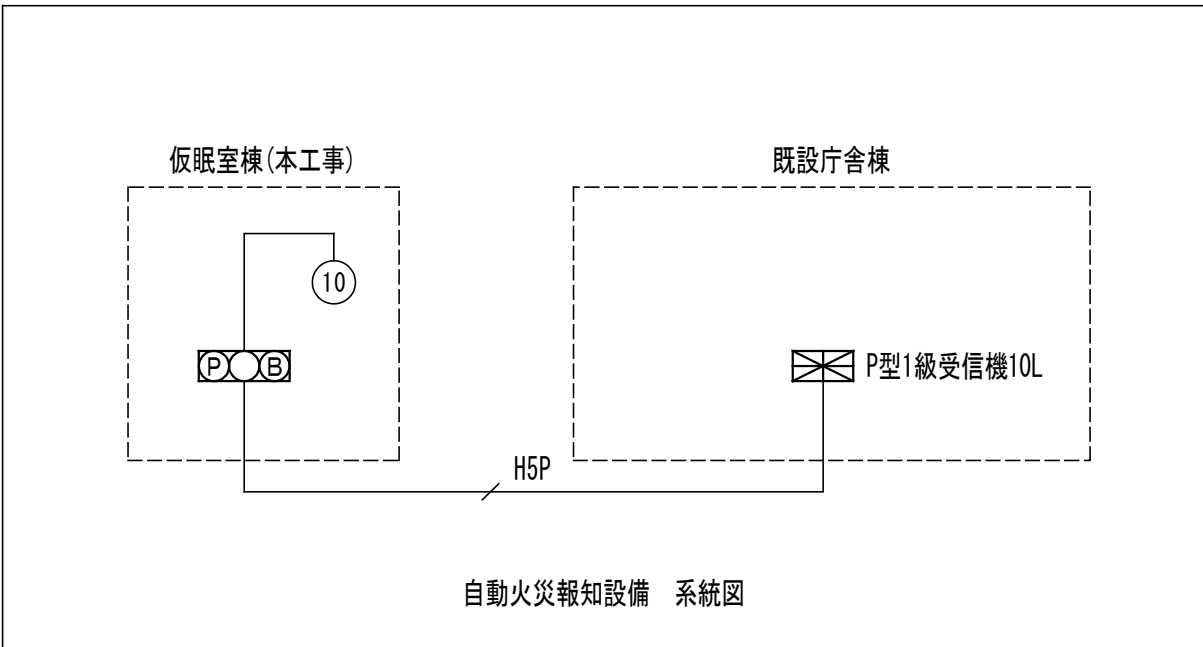

|                 |     |  |  |  |                           |     |    |                                |                             |                           |             |         |      |      |
|-----------------|-----|--|--|--|---------------------------|-----|----|--------------------------------|-----------------------------|---------------------------|-------------|---------|------|------|
| 紫波警察署桜町宿舍解体ほか工事 | 設計図 |  |  |  | 設計年月<br>令和7年1月<br>(2025年) | 検 図 | 製図 | 図面内容<br>(仮居室棟新築)<br>電灯設備・弱電設備図 | 縮尺<br>A1: 1/50<br>A3: 1/100 | 図<br>面<br>番<br>号<br>E- 04 | 計<br>画<br>○ | 消防<br>○ | 構造選判 | 省砂選判 |
|                 |     |  |  |  |                           |     |    |                                |                             |                           |             |         |      |      |



L－K 1 盤樹脂製ホーム盤

AC  
1φ3W 200/100V 50Hz  
(4,859VA)

①③⑤

ELCB 2E

②④⑥

ELCB

ED (ELB)  
◎

|       |                         |
|-------|-------------------------|
| 主幹開閉器 | ELCB3P2E 50/30AT        |
| 分岐開閉器 | SB2P1E 30/20AT × 4 小型   |
|       | ELCB2P1E 30/20AT × 1 小型 |
|       | ELCB2P2E 30/20AT × 1 小型 |

| 回路NO | 負荷名称  | 負荷容量              |
|------|-------|-------------------|
| ①    | 電灯換気扇 | 99VA              |
| ③    | コンセント | 510VA             |
| ⑤    | エアコン  | 3350VA<br>(低温暖房時) |
|      |       |                   |
|      |       |                   |
|      |       |                   |

| 回路NO | 負荷名称  | 負荷容量  |
|------|-------|-------|
| ②    | コンセント | 600VA |
| ④    | コンセント | 300VA |
| ⑥    | 予 備   |       |
|      |       |       |
|      |       |       |
|      |       |       |

L－K 2 盤樹脂製ホーム盤

AC  
1φ3W 200/100V 50Hz  
(3,017VA)

①③

ELCB

②④

ELCB

ED (ELB)  
◎

|       |                         |
|-------|-------------------------|
| 主幹開閉器 | ELCB3P2E 50/30AT        |
| 分岐開閉器 | SB2P1E 30/20AT × 2 小型   |
|       | ELCB2P1E 30/20AT × 2 小型 |
|       |                         |

| 回路NO | 負荷名称  | 負荷容量              |
|------|-------|-------------------|
| ①    | 電灯換気扇 | 77VA              |
| ③    | エアコン  | 1980VA<br>(低温暖房時) |
|      |       |                   |
|      |       |                   |
|      |       |                   |

| 回路NO | 負荷名称     | 負荷容量  |
|------|----------|-------|
| ②    | コンセント    | 660VA |
| ④    | 給湯器・電動水抜 | 300VA |
|      |          |       |
|      |          |       |
|      |          |       |
|      |          |       |

照明姿図

|                                          |                     |          |                                                                  |                    |       |
|------------------------------------------|---------------------|----------|------------------------------------------------------------------|--------------------|-------|
| A 1                                      | LED 44.1W (5,499lm) | シーリングライト | B                                                                | LED 15.0W (1760lm) | 5000K |
| A 2                                      | LED 26.8W (4,299lm) | シーリングライト | <div>6500K～2700K 調光・調色可能型<br/>専用リモコン同梱</div> <div>アクリル(乳白)</div> |                    |       |
| C                                        | LED 9.6W (850lm)    | 5000K    | D                                                                | LED 10.7W (965lm)  | 5000K |
| <div>アクリル(乳白)</div>                      |                     |          | 防湿・防雨型                                                           |                    |       |
| E                                        | LED 4.5W (490lm)    | 5000K    | F                                                                | LED 7.1W (515lm)   | 2700K |
| <div>拡散配光型<br/>高気密S B型</div> <div></div> |                     |          | <div>防雨型<br/>センサ付</div> <div></div>                              |                    |       |

※品番・消費電力値は参考とする  
※照明器具の消費電力は、JIS C8105-3 の試験・測定法による












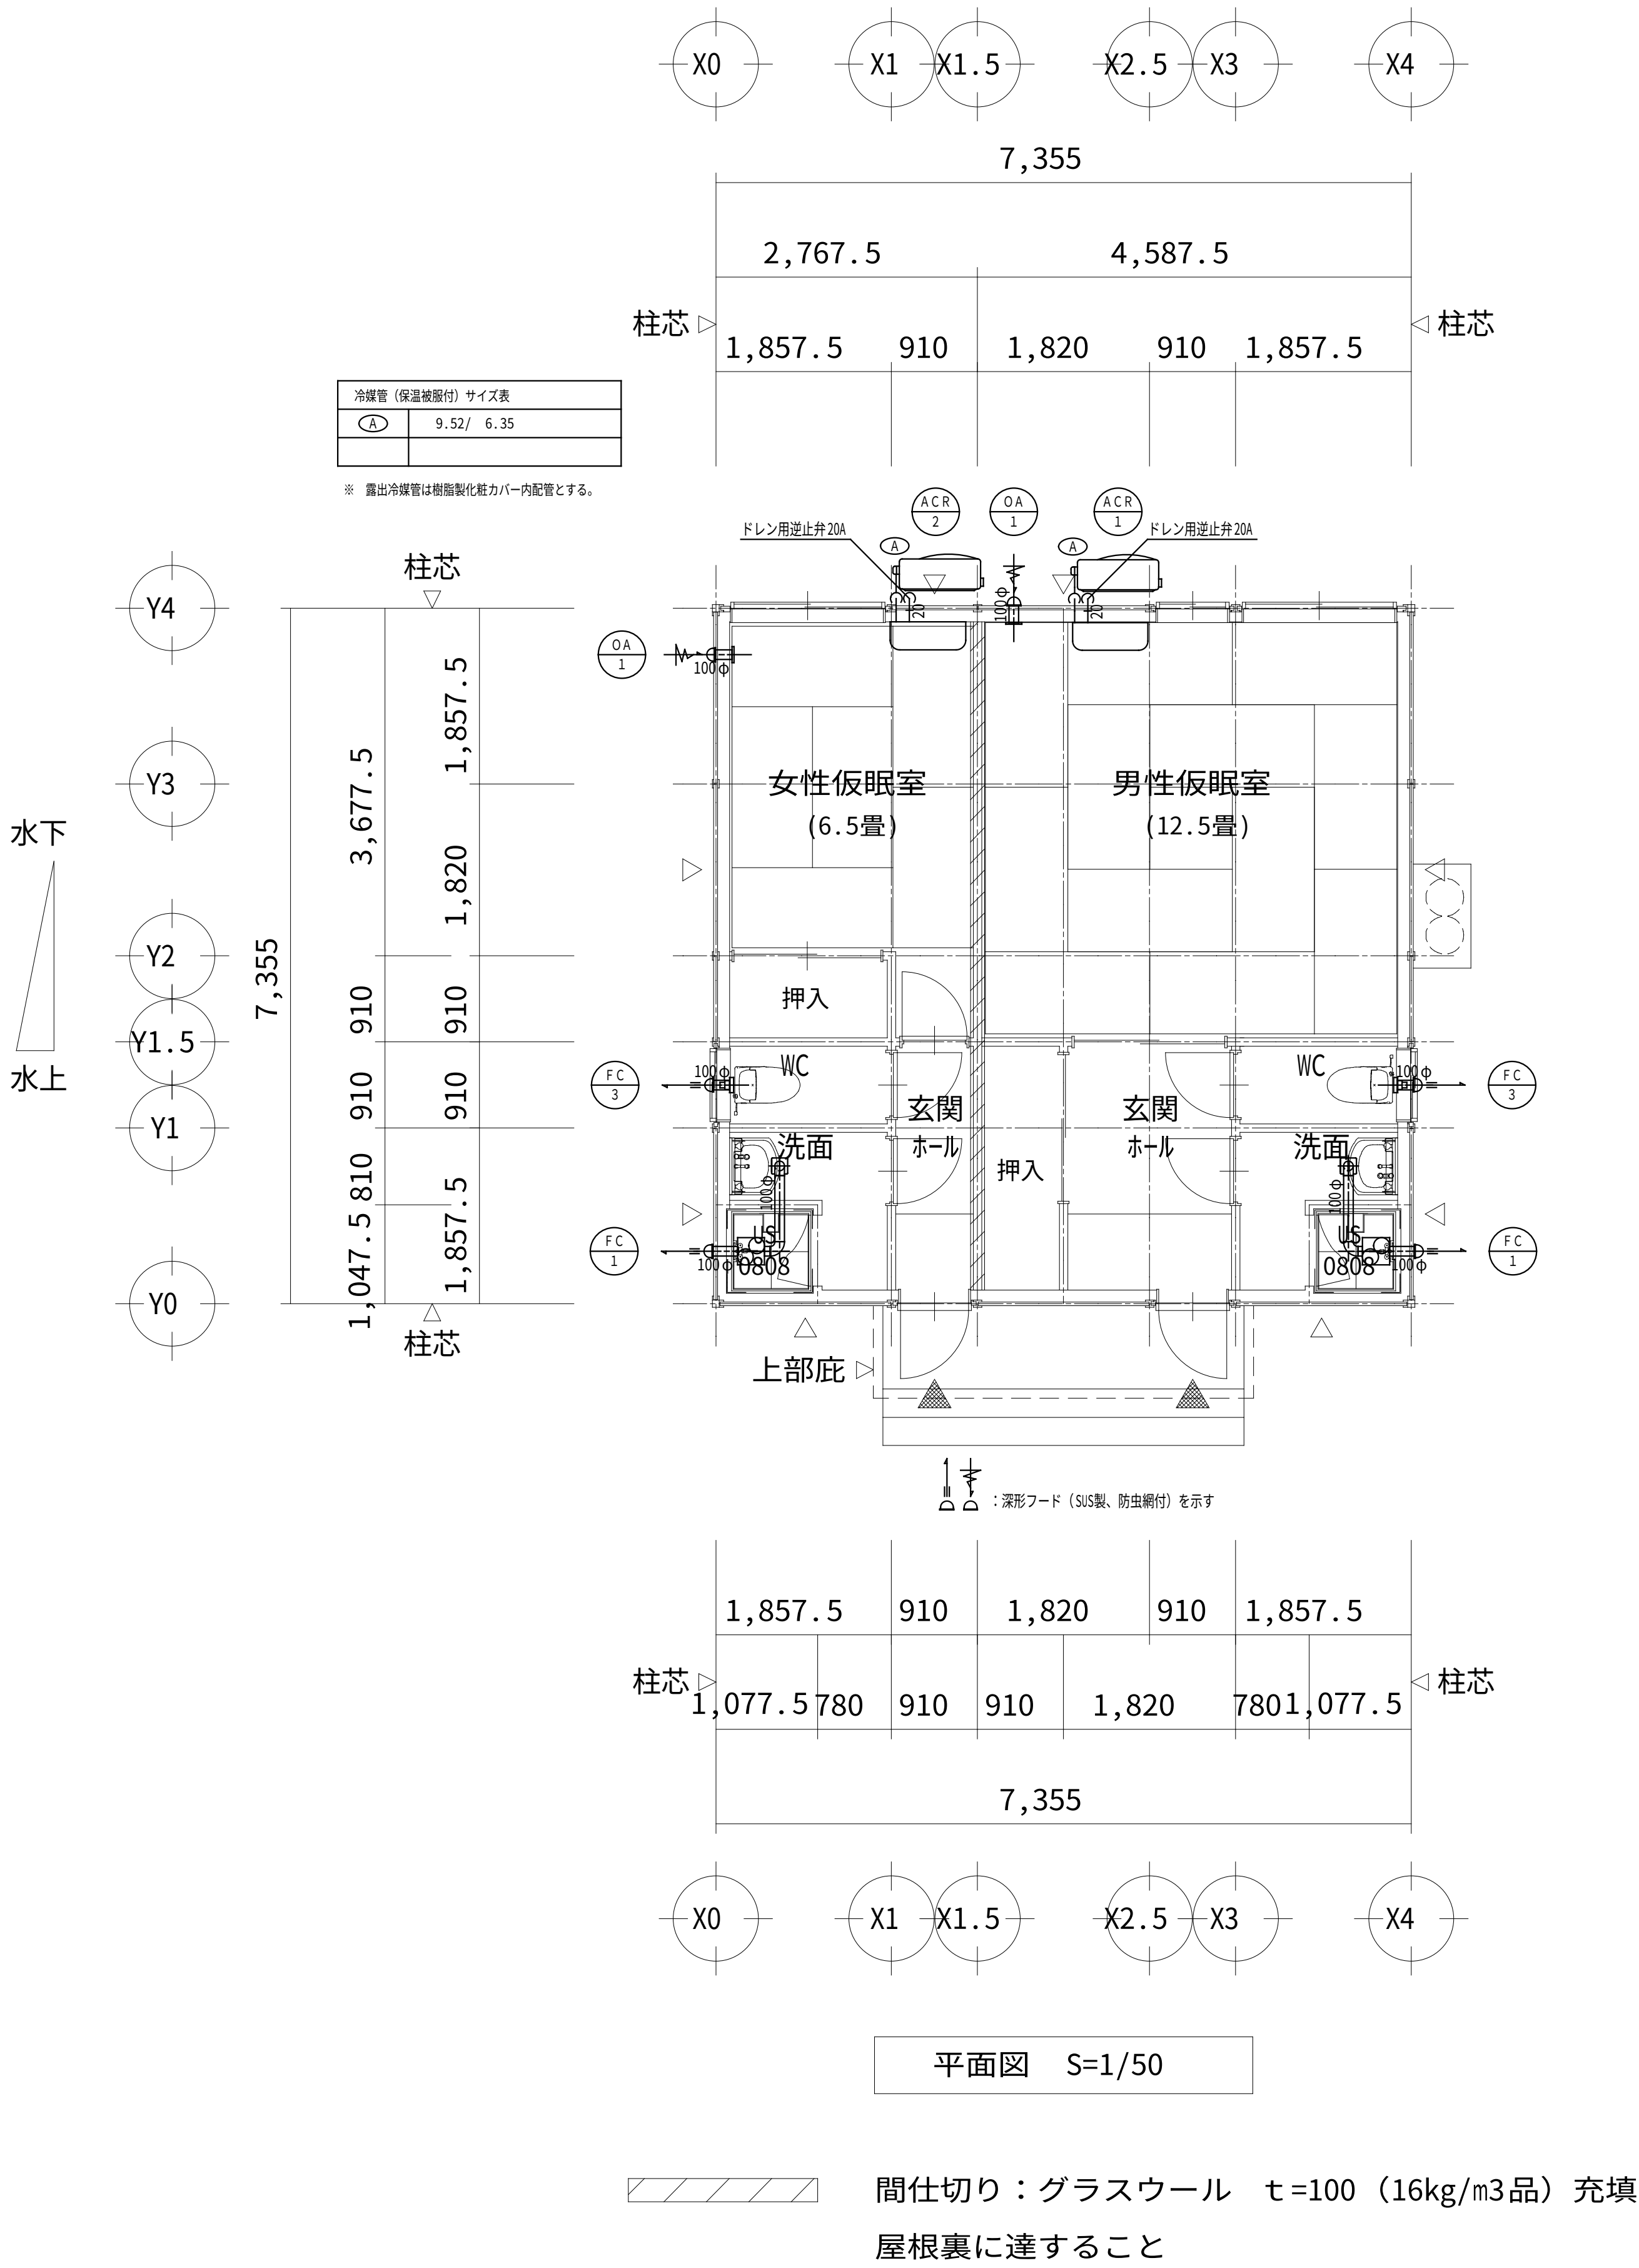

空調機器表

| 記 号   | 名 称 | 仕 様 ・ 内 訳                               | 電気容量  |       | 数 量 | 設 置 場 所 | 備 考 (参考品番) |
|-------|-----|-----------------------------------------|-------|-------|-----|---------|------------|
|       |     |                                         | φ-V   | kW    |     |         |            |
| ACR-1 | 空調機 | 形 式：寒冷地向けルームエアコン 壁掛形                    | 1-200 | 3.350 | 1   | 男性仮眠室   | S405ATHP-W |
|       |     | 冷房能力：4.0 (0.7~4.5) kW (JIS C 9612:2013) |       | 1.030 |     |         |            |
|       |     | 暖房能力：5.0 (0.7~9.7) kW (JIS C 9612:2013) |       | 1.120 |     |         |            |
|       |     | 圧縮機出力：1100W                             |       |       |     |         |            |
|       |     | 付属品：室外機架台、リモコン、室内外送り配線、防雪フード、他標準付属品一式   |       |       |     |         |            |
| ACR-2 | 空調機 | 形 式：寒冷地向けルームエアコン 壁掛形                    | 1-100 | 1.970 | 1   | 女性仮眠室   | S225ATHS-W |
|       |     | 冷房能力：2.2 (0.7~2.8) kW (JIS C 9612:2013) |       | 0.450 |     |         |            |
|       |     | 暖房能力：2.8 (0.7~6.4) kW (JIS C 9612:2013) |       | 0.550 |     |         |            |
|       |     | 圧縮機出力：600W                              |       |       |     |         |            |
|       |     | 付属品：室外機架台、リモコン、室内外送り配線、防雪フード、他標準付属品一式   |       |       |     |         |            |

換気機器表

| 記 号  | 名 称 | 仕 様 ・ 内 訳   | 電気容量  |       | 数 量 | 設 置 場 所     | 備 考 (参考品番) |
|------|-----|---|-------|-------|-----|-------------|------------|
|      |     |   | φ-V   | kW    |     |             |            |
| FC-1 | 排風機 | 形 式：二部屋用天井埋込換気扇 (24時間兼用)<br>風 量：120m3/h×60Pa (価)、75m3/h×30Pa (価)<br>付属品：専用スイッチ (電気設備に支給)、副吸込グリル、天吊金具、他標準付属品一式共 | 1-100 | 16/8W | 2   | US (男性・女性用) | DVP-14CLDA |
| FC-3 | 排風機 | 形 式：パイプ周ファン<br>風 量：50m3/h×10Pa<br>付属品：ダクト接続100φ、他標準付属品一式共                                                      | 1-100 | 1.8W  | 2   | WC (男性・女性用) | VFP-C8M    |
| OA-1 | 給気口 | 形 式：壁用 100φ用 風量調節付<br>付属品：フィルター、ダクト接続100φ、他標準付属品一式共                                                            |       |       | 2   | 男性仮眠室、女性仮眠室 | DV-1KMVF   |
|      |     |   |       |       |     |             |            |
|      |     |   |       |       |     |             |            |
24時間換気計算

| 棟           | 室 名     | 面 積<br>m2 | 天井高<br>m | 室容積<br>m3 | 24時間換気      |              | 換気種別 | 排気系統<br>機器記号 | 台数 | 設計換気量<br>m3/h | 設計換気回数<br>回/h | 給気系統<br>機器記号 | 台数 | 設計換気量<br>m3/h | 設計換気回数<br>回/h |
|-------------|---------|-----------|----------|-----------|-------------|--------------|------|--------------|----|---------------|---------------|--------------|----|---------------|---------------|
|             |         |           |          |           | 換気回数<br>回/h | 必要風量<br>m3/h |      |              |    |               |               |              |    |               |               |
| 第3種<br>機械設備 | 男性仮眠室   | 21.05     | 2.40     | 50.51     | 0.5         | 25.26        | 第3種  | FC-1 (価)     | 1  | 75.0          | 1.05          | OA-1 (価付)    | 1  | 75.0          | 1.05          |
|             | 玄関ホール   | 5.04      | 2.45     | 12.35     | 0.5         | 6.18         |      |              |    |               |               |              |    |               |               |
|             | 洗面      | 2.33      | 2.45     | 5.69      | 0.5         | 2.85         |      |              |    |               |               |              |    |               |               |
|             | US      | 1.13      | 2.00     | 2.26      | 0.5         | 1.13         |      |              |    |               |               |              |    |               |               |
|             | 男性仮眠室 計 |           |          | 70.81     |             | 35.42        |      |              |    |               |               |              |    |               |               |
|             | 女性仮眠室   | 11.01     | 2.40     | 26.42     | 0.5         | 13.21        | 第3種  | FC-1 (価)     | 1  | 75.0          | 1.84          | OA-1 (価付)    | 1  | 75.0          | 1.84          |
|             | 玄関ホール   | 2.52      | 2.45     | 6.18      | 0.5         | 3.09         |      |              |    |               |               |              |    |               |               |
|             | 洗面      | 2.33      | 2.45     | 5.69      | 0.5         | 2.85         |      |              |    |               |               |              |    |               |               |
|             | US      | 1.13      | 2.00     | 2.26      | 0.5         | 1.13         |      |              |    |               |               |              |    |               |               |
|             | 女性仮眠室 計 |           |          | 40.55     |             | 20.28        |      |              |    |               |               |              |    |               |               |

室面積計算表

| 棟    | 室名    |       | 面積計算 (㎡)  |         |   |         |
|------|-------|-------|-----------|---------|---|---------|
| 仮眠室棟 | 男性仮眠室 | 男性仮眠室 | 4.5875 ×  | 4.5875  | = | 21.0452 |
|      |       |       | 1.8200 ×  | 2.7675  | = | 5.0369  |
|      |       | 玄関ホール | 1.8575 ×  | 0.8100  | = | 1.5046  |
|      |       |       | 0.7800 ×  | 1.0475  | = | 0.8171  |
|      |       | US    | 1.0775 ×  | 1.0475  | = | 1.1287  |
|      | 女性仮眠室 | 女性仮眠室 | 2.76750 × | 3.67750 | = | 10.1775 |
|      |       |       | 0.91000 × | 0.91000 | = | 0.8281  |
|      |       | 玄関ホール | 0.91000 × | 2.76750 | = | 2.5184  |
|      |       |       | 1.85750 × | 0.81000 | = | 1.5046  |
|      |       | 洗面    | 0.78000 × | 1.04750 | = | 0.8171  |
|      |       | US    | 1.07750 × | 1.04750 | = | 1.1287  |



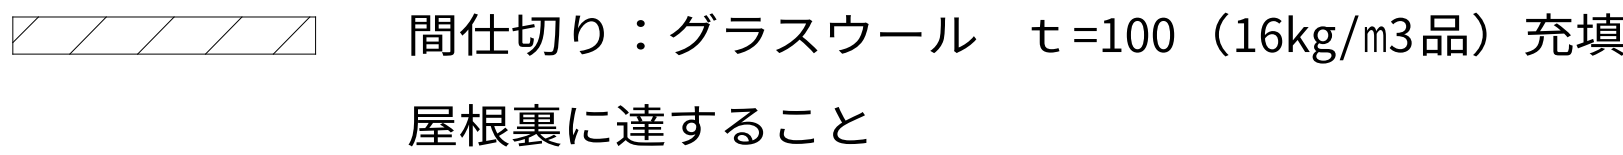

|                 |     |  |  |  |                            |     |    |                                             |                             |               |         |    |      |       |
|-----------------|-----|--|--|--|----------------------------|-----|----|---------------------------------------------|-----------------------------|---------------|---------|----|------|-------|
| 紫波警察署桜町宿舍解体ほか工事 | 設計図 |  |  |  | 設計年月<br>令和7年 1月<br>(2025年) | 検 図 | 製図 | 図面内容<br>(仮眠室棟新築)<br>衛生設備 平面図<br>器具・機器表 樹リスト | 縮尺<br>A1: 1/50<br>A3: 1/100 | 図面番号<br>M- 04 | 計画<br>○ | 消防 | 構造選判 | 省エネ選判 |
|                 |     |  |  |  |                            |     |    |                                             |                             |               |         |    |      |       |